



XREF: \\MODELL\FÖRSLAGSHANDLING\FH-SLIPS 08-12-08 09:57
 \\MODELL\FÖRSLAGSHANDLING\FH-AMP-001 08-12-18 11:05

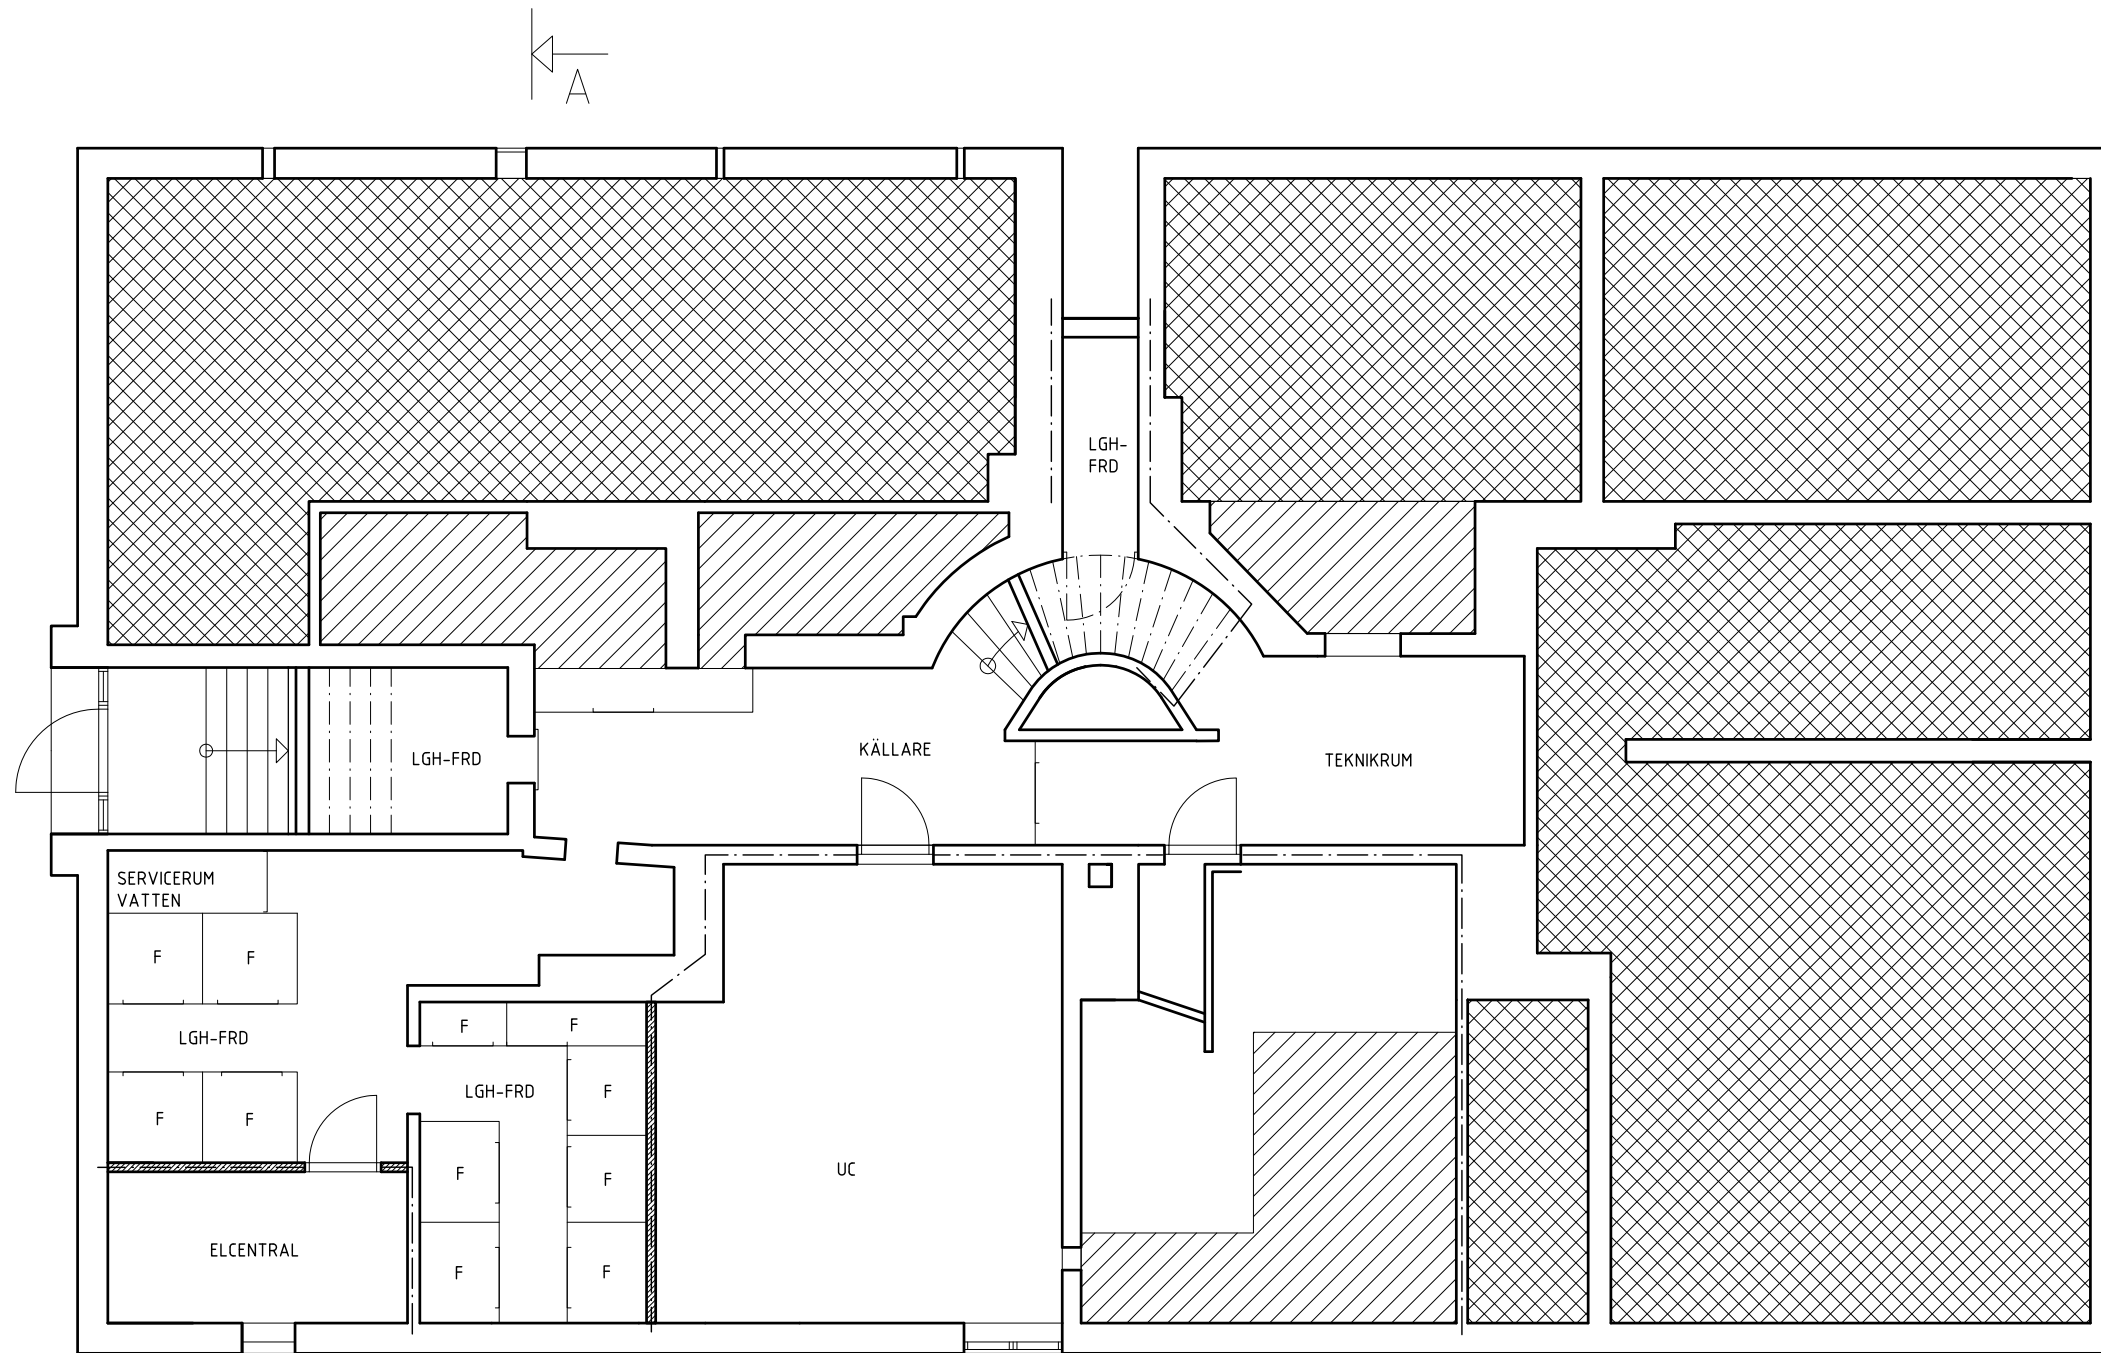

KÄLLARVÅNING

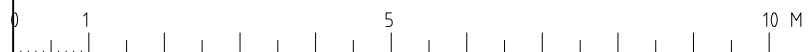

FÖRKLARINGAR:

- NY VÄGG
- BRANDCELLSGRÄNS

BET	ANT	ÄNDRINGEN AVSER	SIGN	DATUM

RELATIONSHANDLING

kv ÄLGSKYTARNE nr. 3
 STAGNELIUSVÄGEN 45
 STOCKHOLM, KUNGSHOLMEN

RITS ARKITEKTER AB
 KUNGSBRÖPLAN 3A
 112 27 STOCKHOLM
 TEL 08-785 30 30
 FAX 08-785 38 89


UPPDRAG NR 07036	RITAD AV EB	HANDLÄGGARE PD
DATUM 2009-08-31	ANSVARIG PD	

RENOVERING-OMBYGGNAD AV BOSTADSHUS
 KÄLLARVÅNING

SKALA A1 1:50 A3 1:100	NUMMER A-001	BET -
---------------------------	-----------------	----------

Plottad: 090831 12:00 Fil: M:\Projekt\07036\A\Filder\FH-A-001.dwg

XREF: ... \MODELL\FÖRSLAGSHANDLING\FH-SLIPS 08-12-08 09:57
 ... \MODELL\FÖRSLAGSHANDLING\FH-AMP-002 08-12-17 15:21

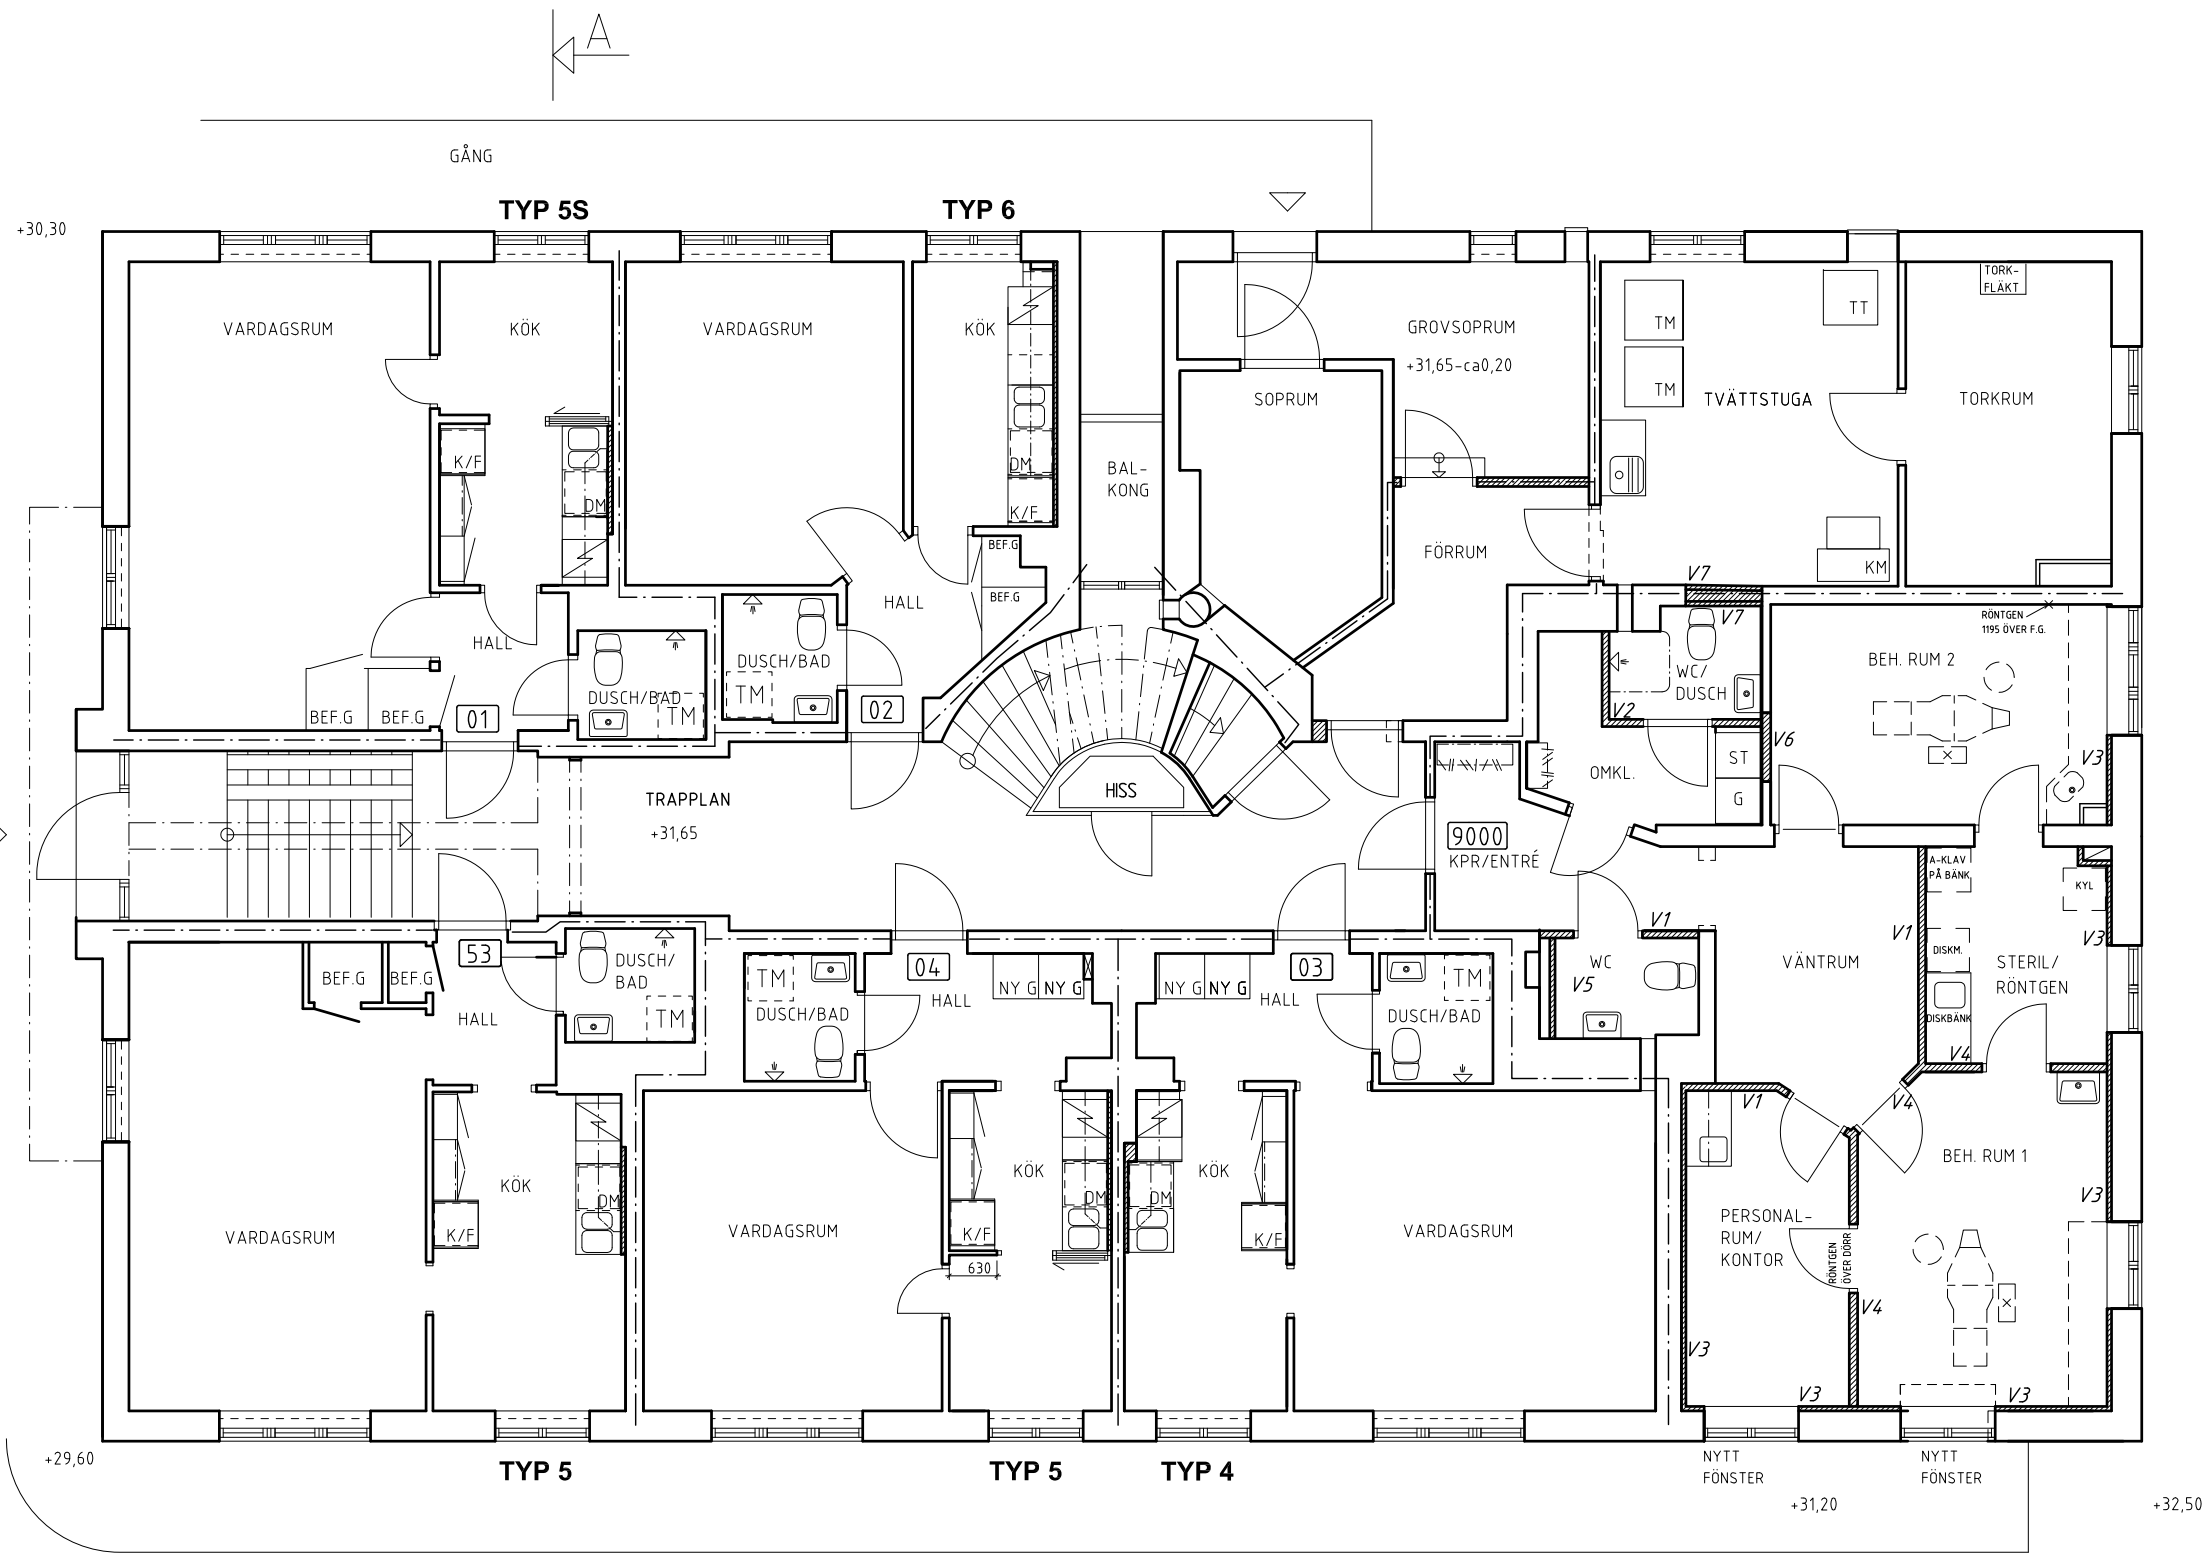

FÖRKLARINGAR:

- NY VÄGG
- BRANDCELLSGRÄNS

BOTTENVÅNING


TANDLÄKARMOTTAGNING ca 71,5 m²



BET	ANT	ÄNDRINGEN AVSER	SIGN	DATUM
RELATIONSHANDLING				
kv ÄLGSKYTTARNE nr. 3 STAGNELIUSVÄGEN 45 STOCKHOLM, KUNGS HOLMEN				
RITS ARKITEKTER AB KUNGSBRÖPLAN 3A 112 27 STOCKHOLM TEL 08-785 30 30 FAX 08-785 38 89				
UPPDRAG NR	07036	RITAD AV	EB	HANDLÄGGARE
DATUM	2009-08-31	ANSVARIG	PD	PD
RENOVERING-OMBYGGNAD AV BOSTADSHUS BOTTENVÅNING				
SKALA	A1 1:50 A3 1:100	NUMMER	A-002	I BET
				-


FÖRKLARINGAR:

-  NY VÄGG
-  BRANDCELLSGRÄNS

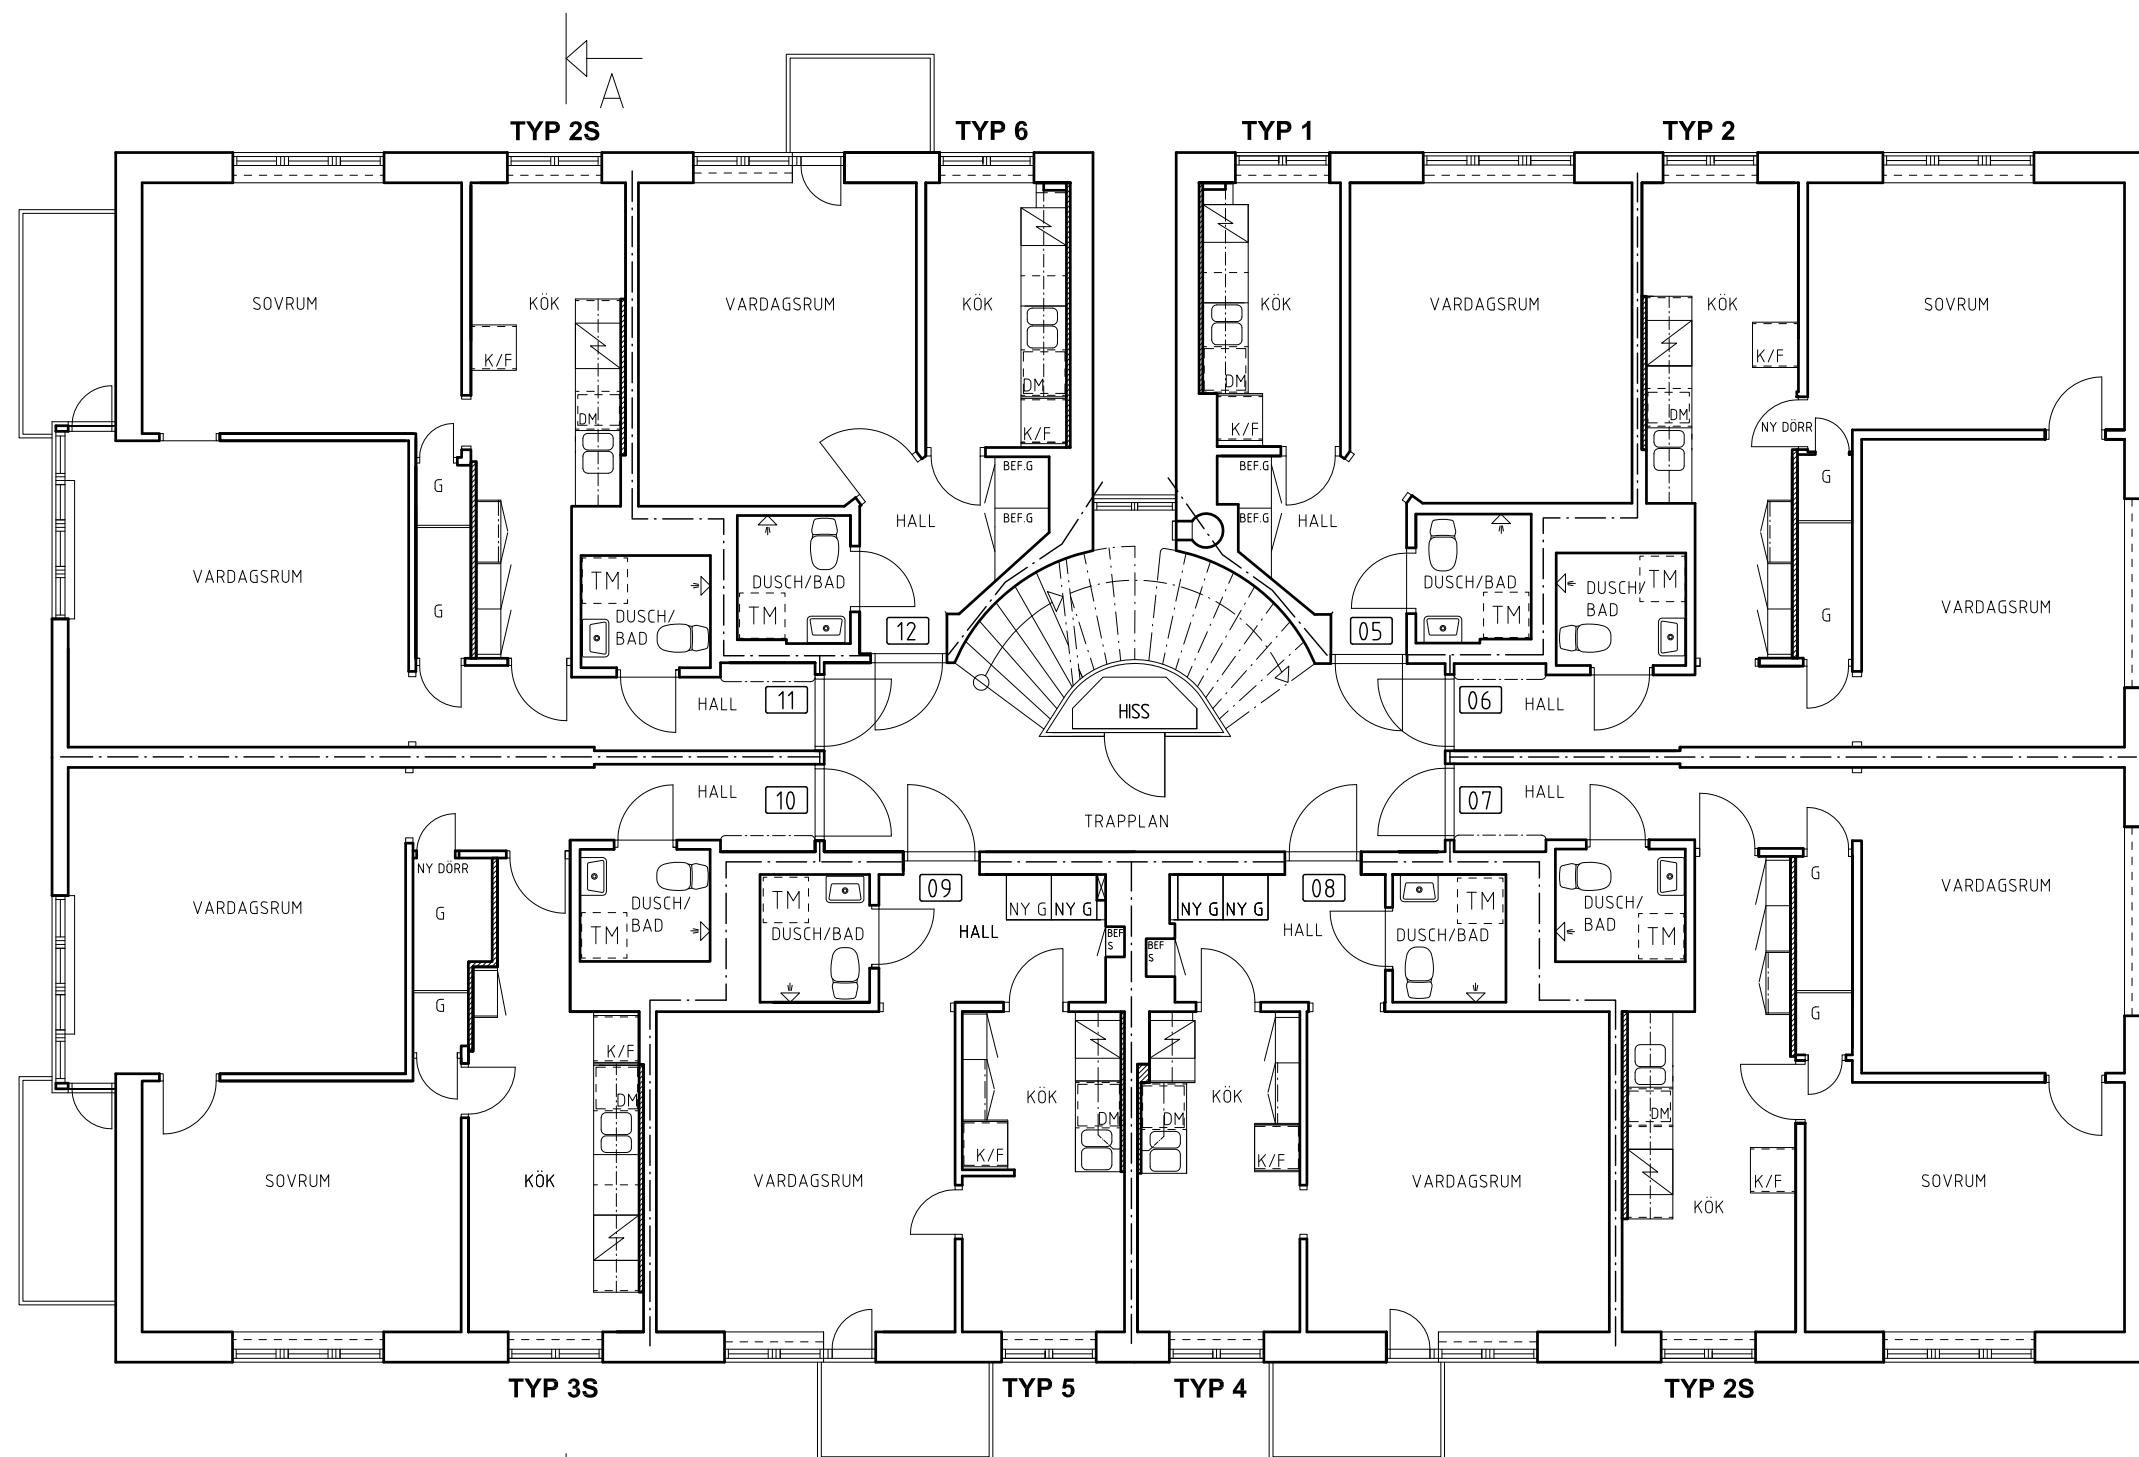


VÅNING 1

XREF: ... \MODELL\FÖRSLAGSHANDLING\FH-SLIPS 08-12-08 09:57
 ... \MODELL\FÖRSLAGSHANDLING\FH-AMP-003 08-12-17 16:25

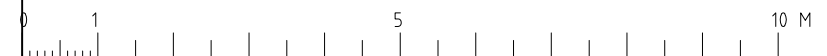

BET	ANT	ÄNDRINGEN AVSER	SIGN	DATUM

RELATIONSHANDLING

 kv ÄLGSKYTARNE nr. 3
 STAGNELIUSVÄGEN 45
 STOCKHOLM, KUNGSBROPLAN


 RITS ARKITEKTER AB
 KUNGSBROPLAN 3A
 112 27 STOCKHOLM
 TEL 08-785 30 30
 FAX 08-785 38 89

UPPDRAG NR 07036	RITAD AV EB	HANDLÄGGARE PD
DATUM 2009-08-31	ANSVARIG PD	

RENOVERING-OMBYGGNAD AV BOSTADSHUS
 VÅNING 1

SKALA A1 1:50 A3 1:100	NUMMER A-003	BET -
---------------------------	-----------------	----------

XREF: \\MODELL\FÖRSLAG\FÖRSLAGSHANDLING\FH-SLIPS 08-12-08 09:57
 \\MODELL\FÖRSLAG\FÖRSLAGSHANDLING\FH-AMP-004 08-12-17 16:25

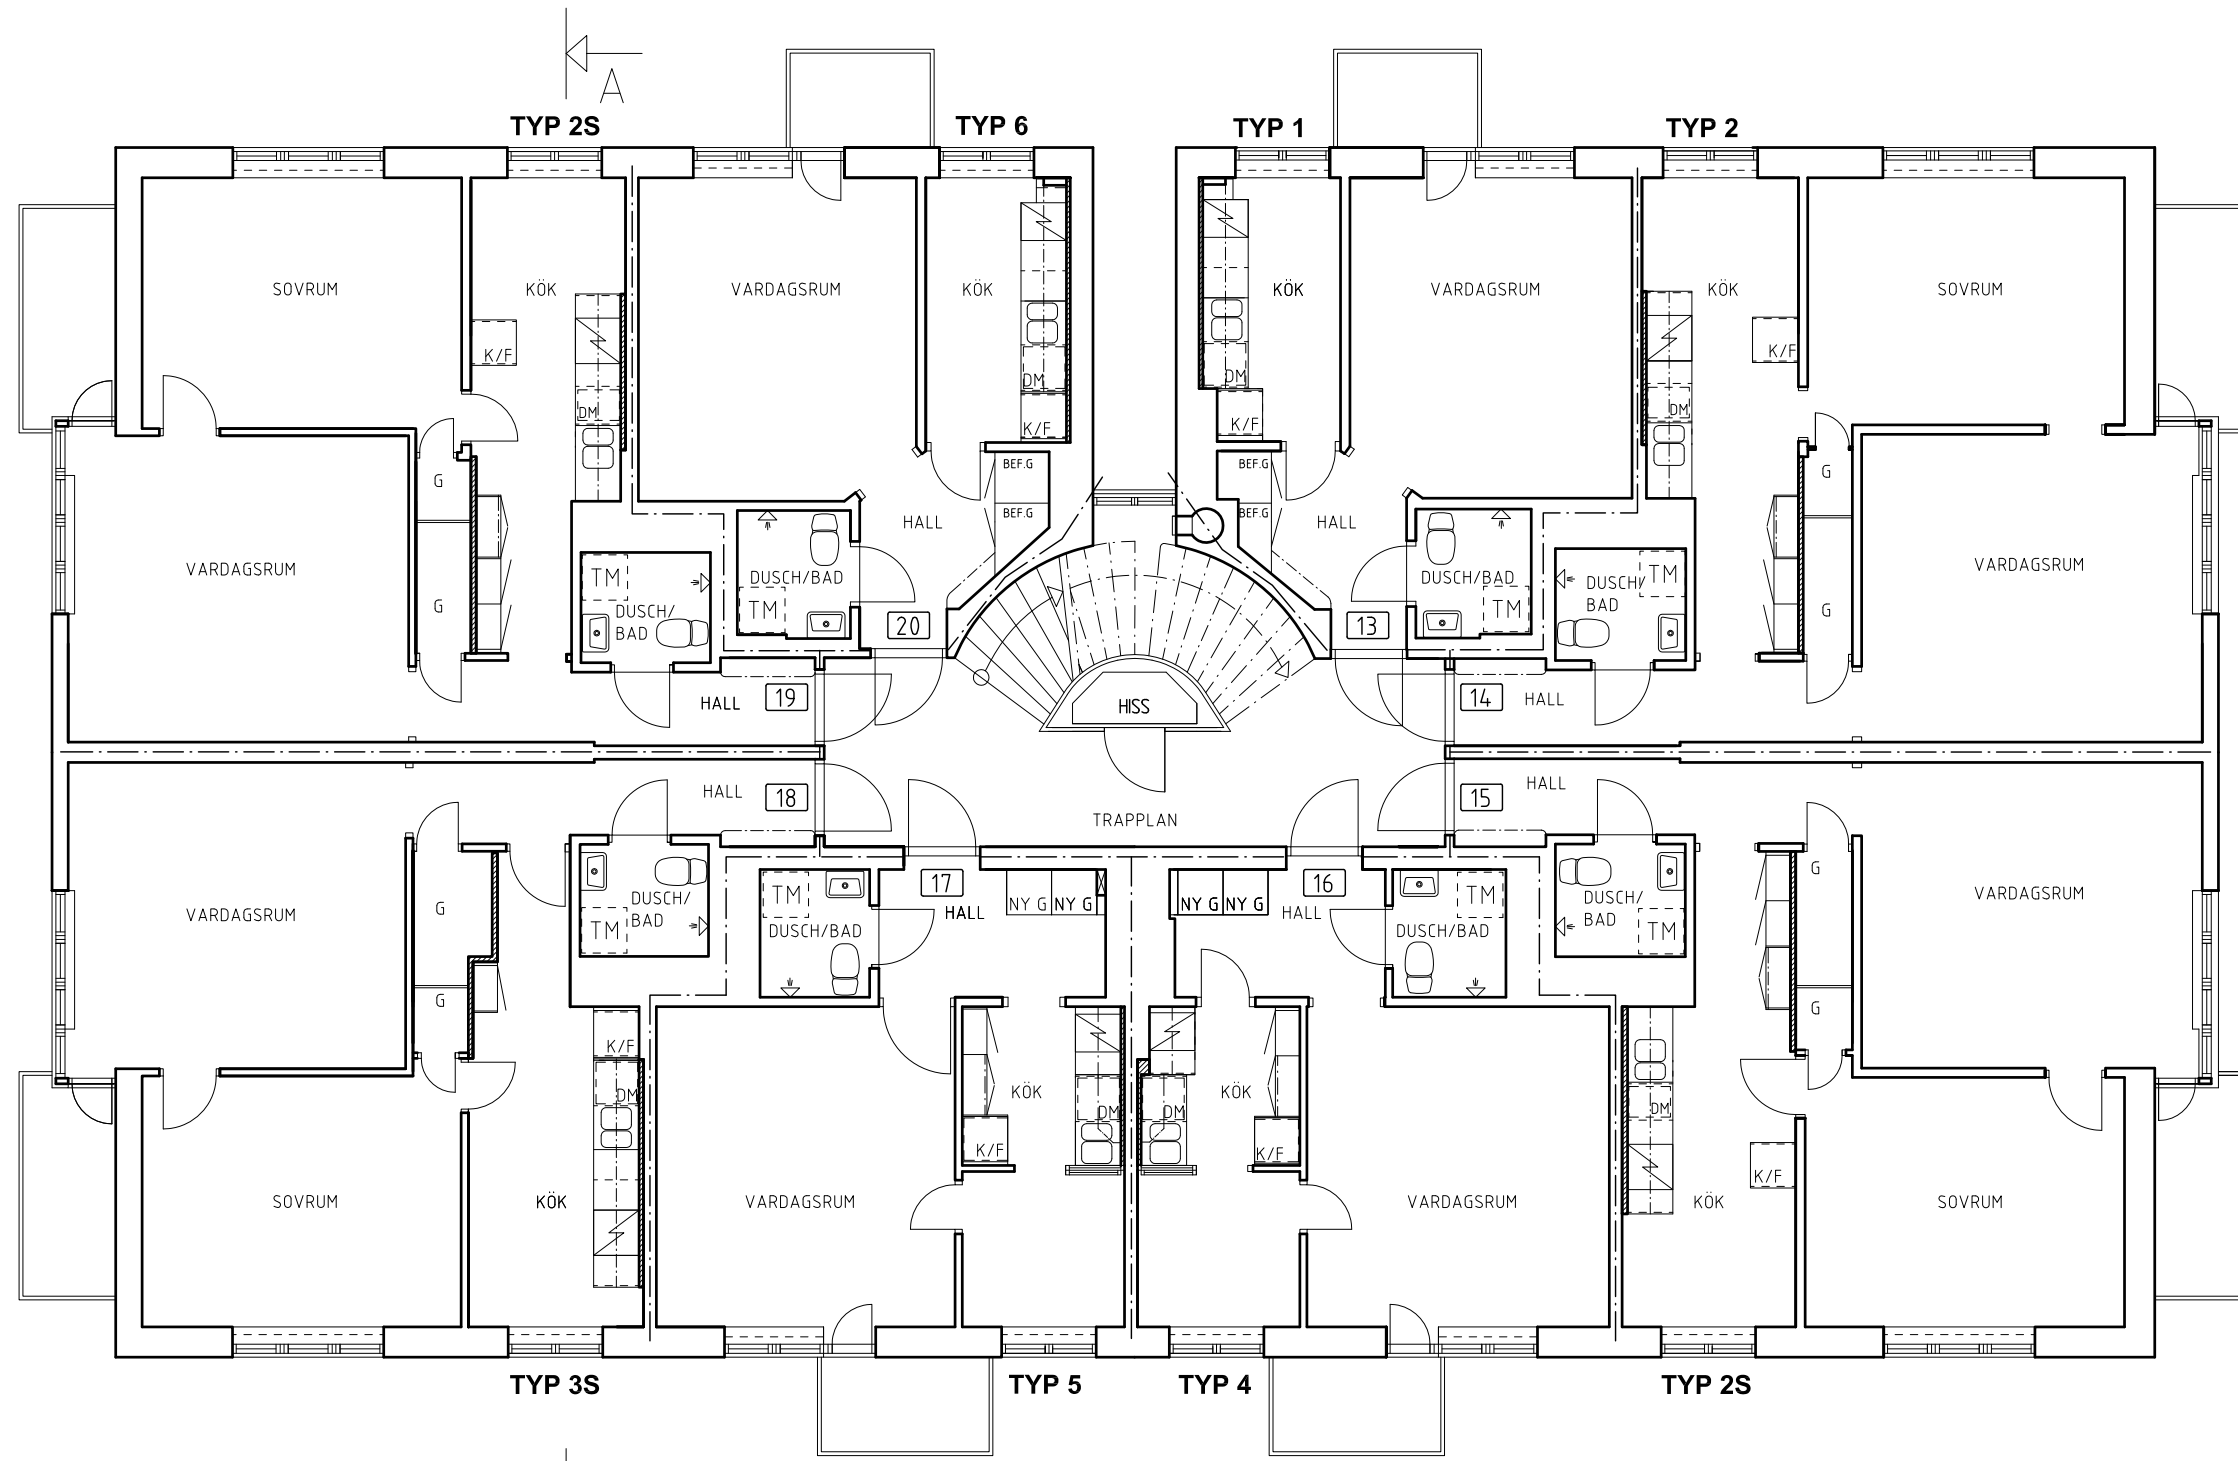

FÖRKLARINGAR:




VÅNING 2



BET	ANT	ÄNDRINGEN AVSER	SIGN	DATUM

RELATIONSHANDLING


 kv ÄLGSKYTTARNE nr. 3
 STAGNELIUSVÄGEN 45
 STOCKHOLM, KUNGS HOLMEN



RITS ARKITEKTER AB
 KUNGSBROPLAN 3A
 112 27 STOCKHOLM
 TEL 08-785 30 30
 FAX 08-785 38 89

UPPDRAG NR 07036	RITAD AV EB	HANDLÄGGARE PD
DATUM 2009-08-31	ANSVARIG PD	

RENOVERING-OMBYGGNAD AV BOSTADSHUS
VÅNING 2

SKALA A1 1:50 A3 1:100	NUMMER A-004	BET -
---------------------------	-----------------	----------

XREF: \\MODELL\FÖRSLAGSHANDLING\FH-SLIPS 08-12-08 09:57
 \\MODELL\FÖRSLAGSHANDLING\FH-AMP-005 08-12-17 16:25

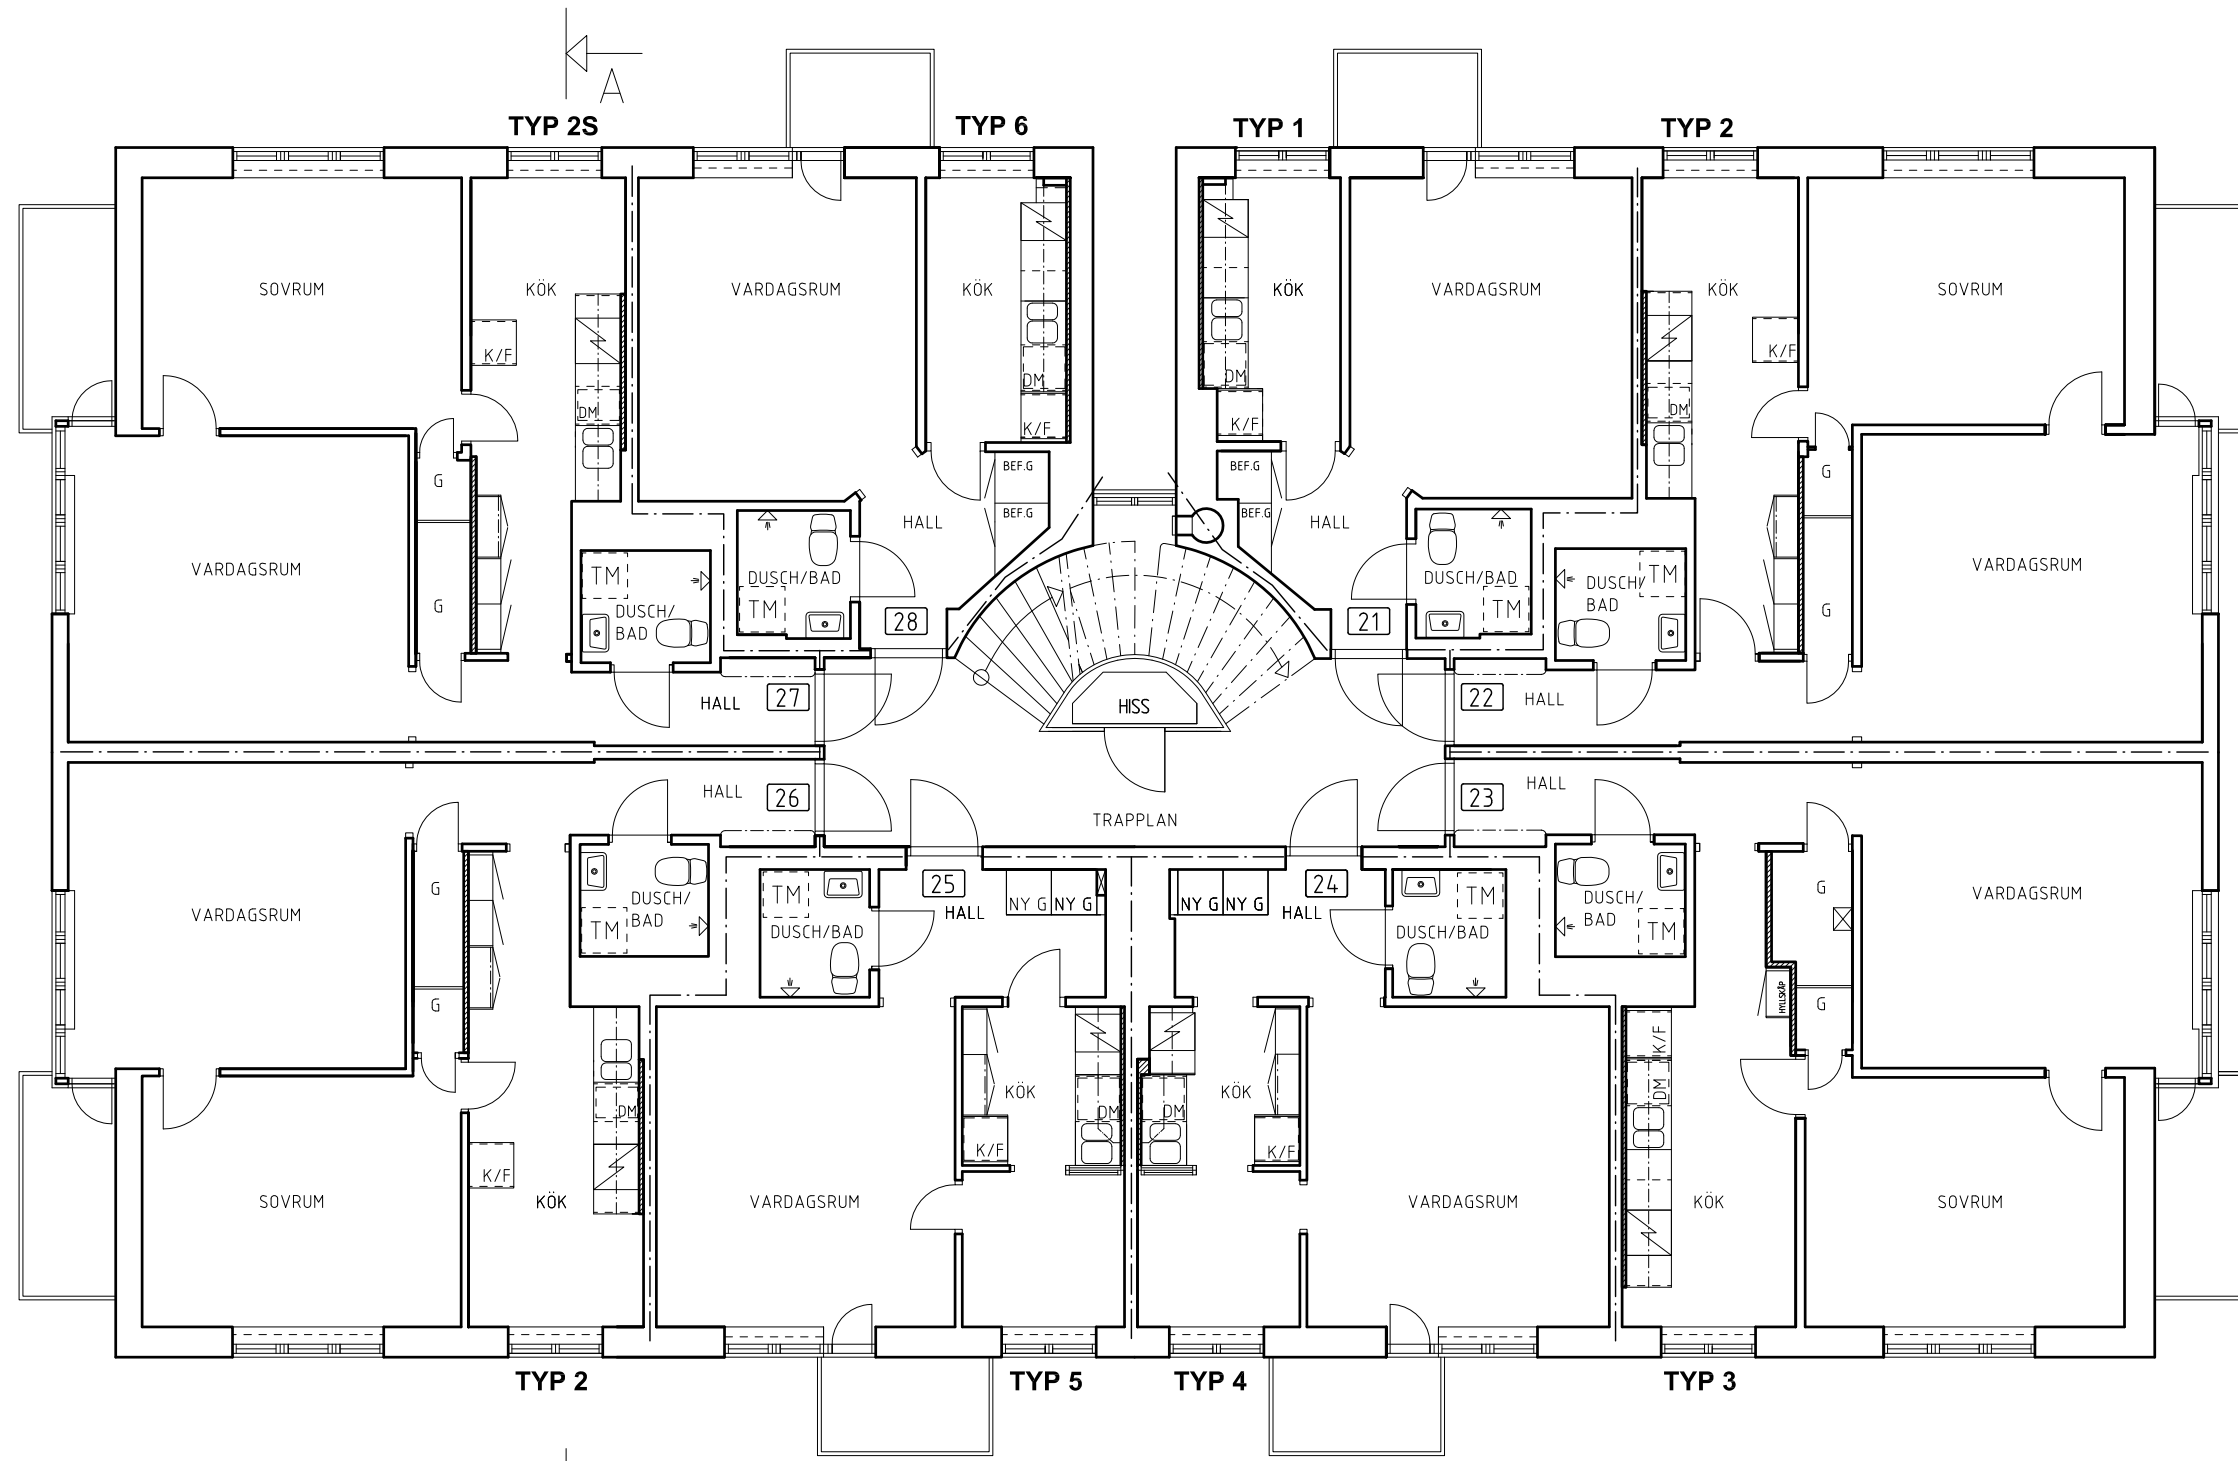


VÅNING 3

FÖRKLARINGAR:



BET	ANT	ÄNDRINGEN AVSER	SIGN	DATUM

RELATIONSHANDLING

 kv ÄLGSKYTTARNE nr. 3
 STAGNELIUSVÄGEN 45
 STOCKHOLM, KUNGSHOLMEN


 **RITS** ARKITEKTER AB
 KUNGSBRÖPLAN 3A
 112 27 STOCKHOLM
 TEL 08-785 30 30
 FAX 08-785 38 89

UPPDRAG NR 07036	RITAD AV EB	HANDLÄGGARE PD
DATUM 2009-08-31	ANSVARIG PD	

RENOVERING-OMBYGGNAD AV BOSTADSHUS
 VÅNING 3

SKALA A1 1:50 A3 1:100	NUMMER A-005	BET -
---------------------------	-----------------	----------

XREF: \\MODELL\FÖRSLAG\FÖRSLAGSHANDLING\FH-SLIPS 08-12-08 09:57
 \\MODELL\FÖRSLAG\FÖRSLAGSHANDLING\FH-AMP-006 08-12-17 16:28

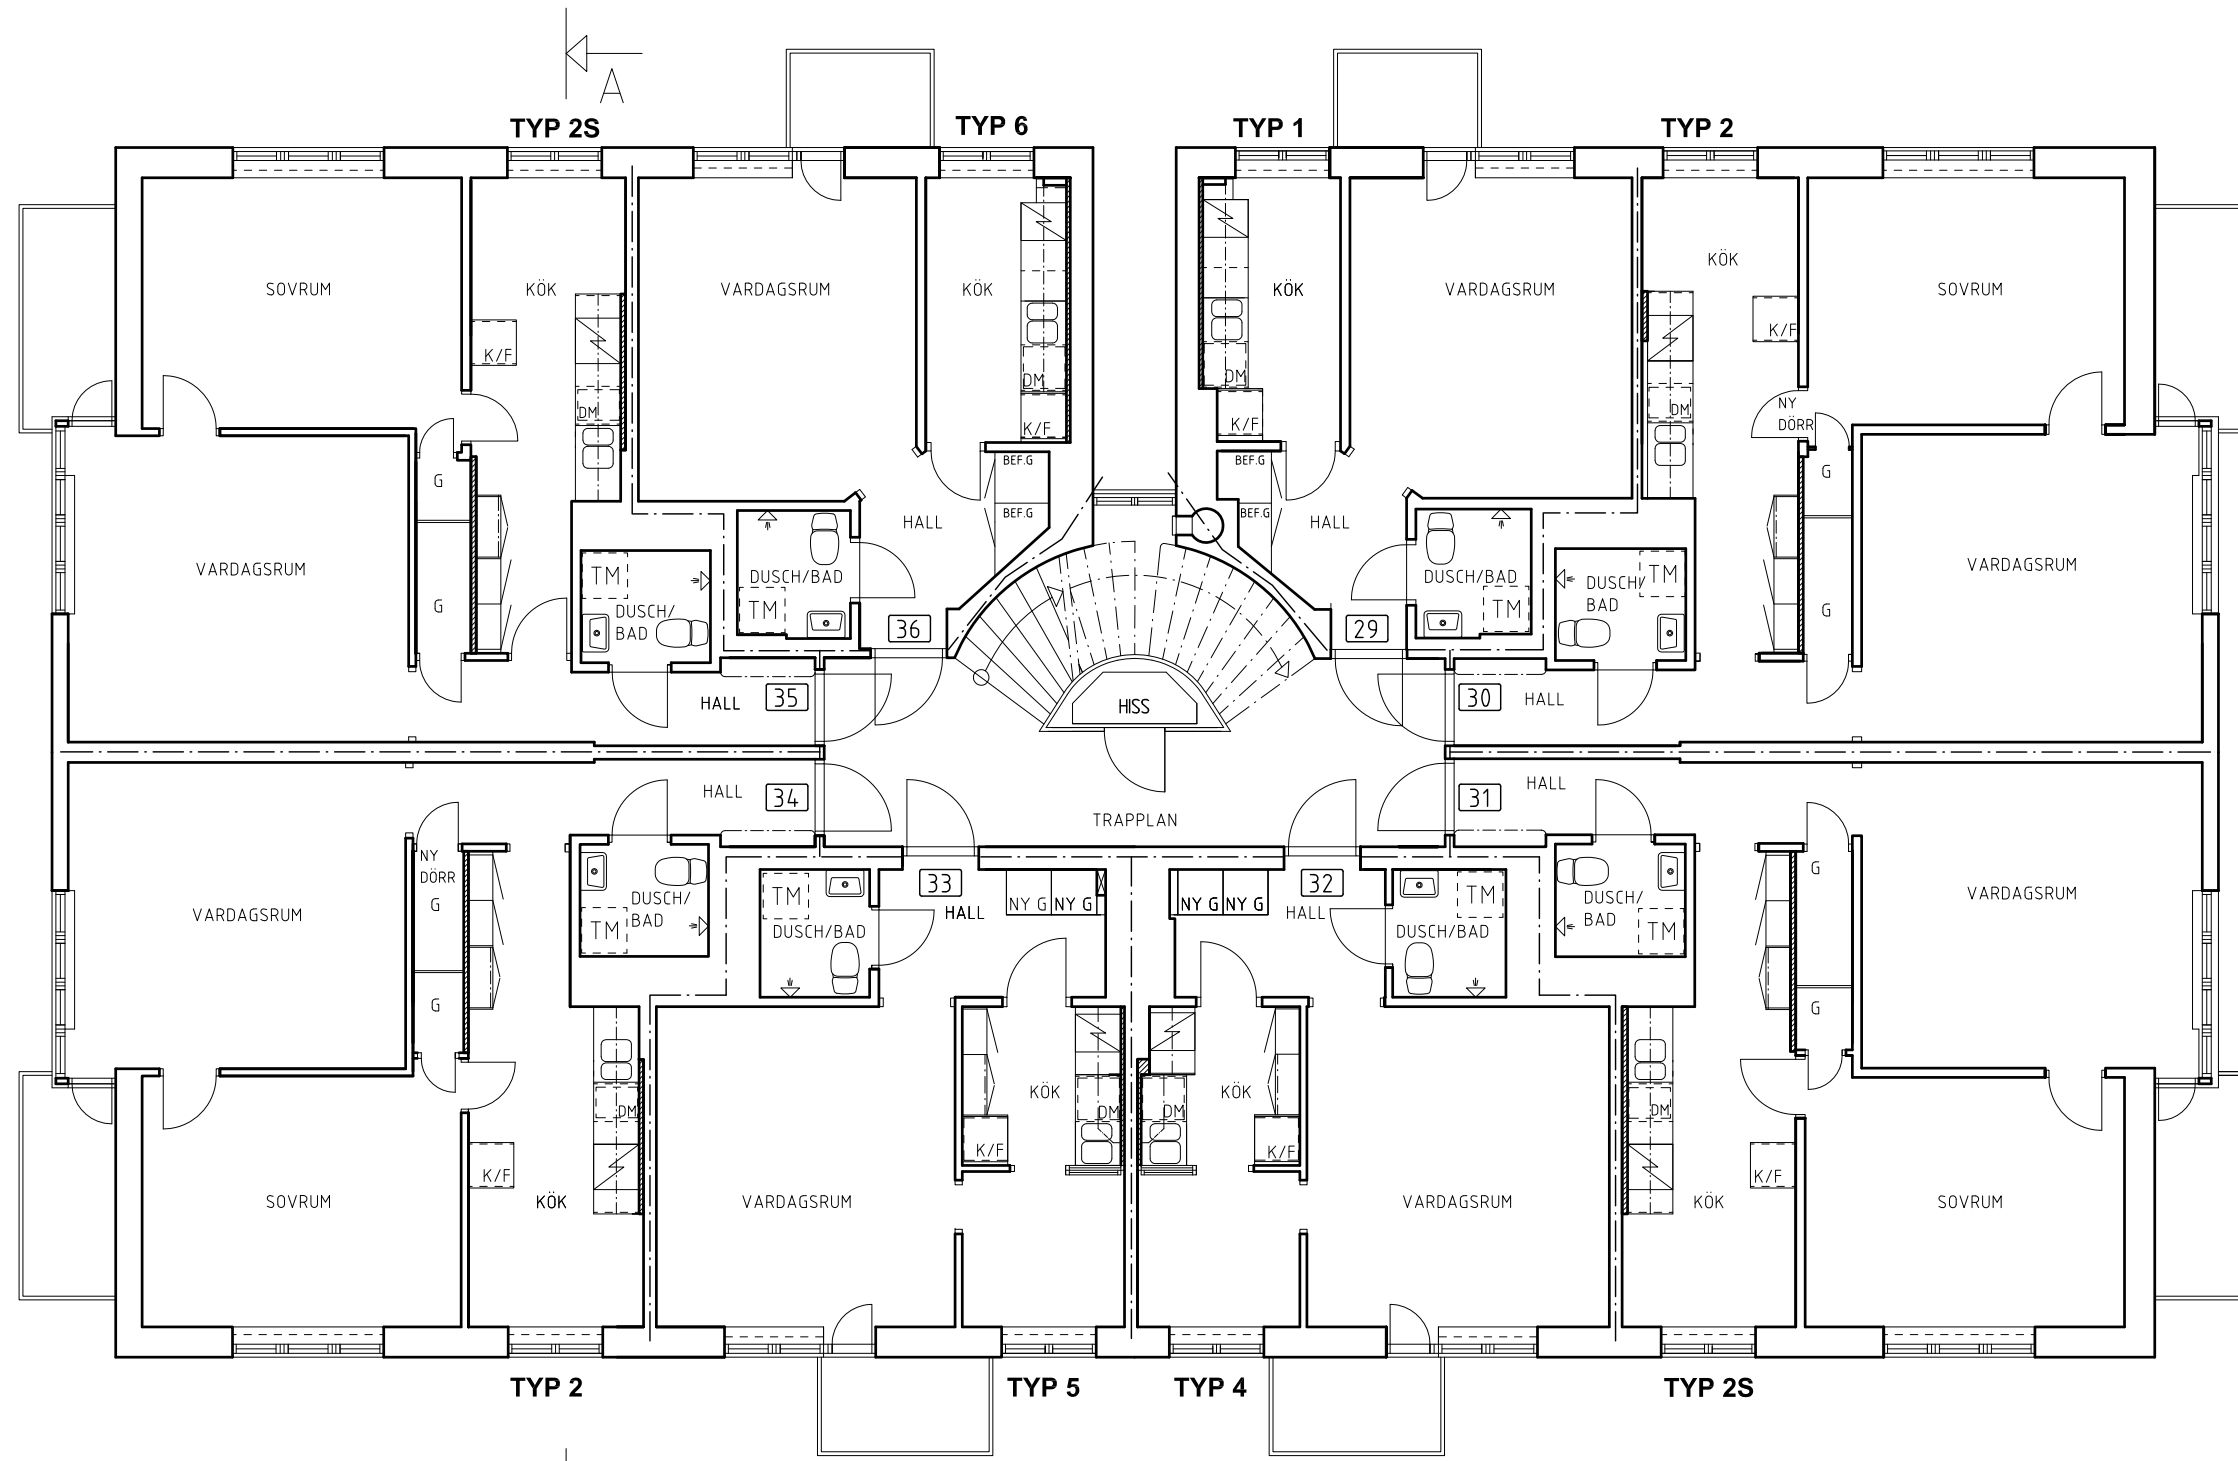

FÖRKLARINGAR:

- NY VÄGG
- BRANDCELLSGRÄNS

VÅNING 4



BET	ANT	ÄNDRINGEN AVSER	SIGN	DATUM

RELATIONSHANDLING

kv ÄLGSKYTTARNE nr. 3
 STAGNELIUSVÄGEN 45
 STOCKHOLM, KUNGSHOLMEN


RITS RITS ARKITEKTER AB
 KUNGSBRÖPLAN 3A
 112 27 STOCKHOLM
 TEL 08-785 30 30
 FAX 08-785 38 89

UPPDRAG NR 07036	RITAD AV EB	HANDLÄGGARE PD
DATUM 2009-08-31	ANSVARIG PD	

RENOVERING-OMBYGGNAD AV BOSTADSHUS
 VÅNING 4

SKALA A1 1:50 A3 1:100	NUMMER A-006	BET
---------------------------	-----------------	---------


XREF: \\MODELL\FÖRSLAGSHANDLING\FH-SLIPS 08-12-08 09:57
 \\MODELL\FÖRSLAGSHANDLING\FH-AMP-007 08-12-17 16:26

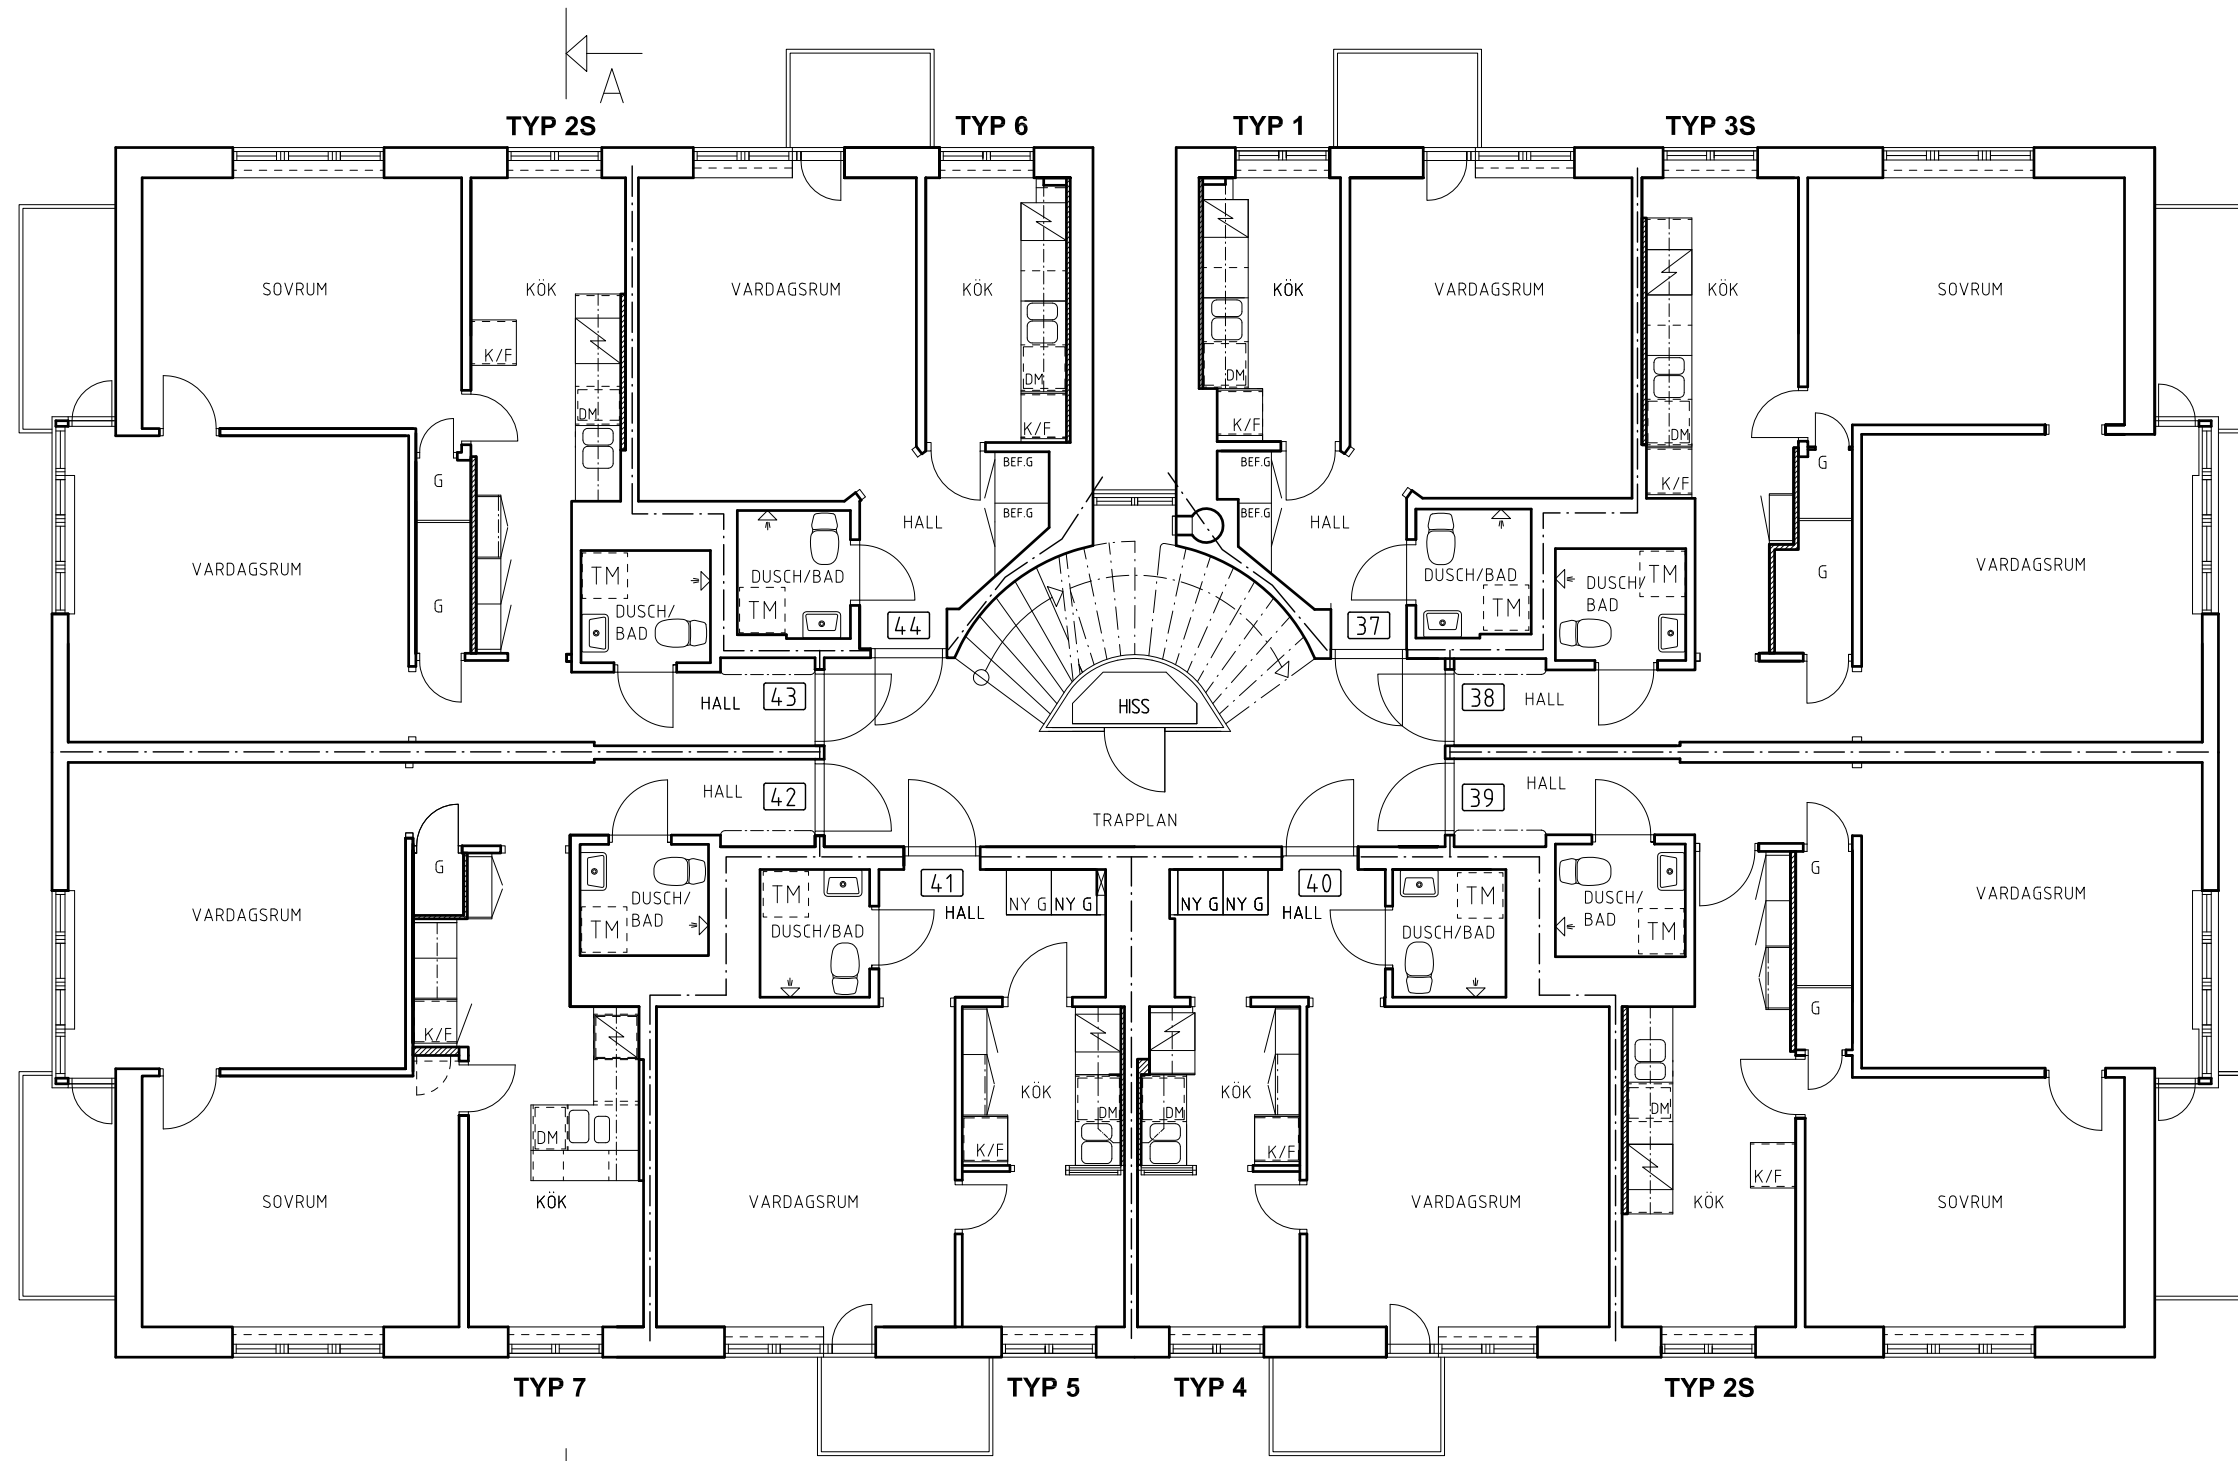



FÖRKLARINGAR:


- NY VÄGG
- BRANDCELLSGRÄNS

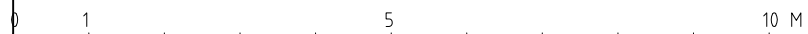VÅNING 5



BET	ANT	ÄNDRINGEN AVSER	SIGN	DATUM
RELATIONSHANDLING				
 kv ÄLGSKYTARNE nr. 3 STAGNELIUSVÄGEN 45 STOCKHOLM, KUNGSHOLMEN				
 RITS ARKITEKTER AB KUNGSBRÖPLAN 3A 112 27 STOCKHOLM TEL 08-785 30 30 FAX 08-785 38 89				
UPPDRAG NR	07036	RITAD AV	EB	HANDLÄGGARE
DATUM	2009-08-31	ANSVARIG	PD	PD
RENOVERING-OMBYGGNAD AV BOSTADSHUS VÅNING 5				
SKALA	A1 1:50 A3 1:100	NUMMER	A-007	BET
				-


XREF: \\MODELL\FÖRSLAG\FÖRSLAGSHANDLING\FH-SLIPS 08-12-08 09:57
 \\MODELL\FÖRSLAG\FÖRSLAGSHANDLING\FH-AMP-008 08-12-18 14:14

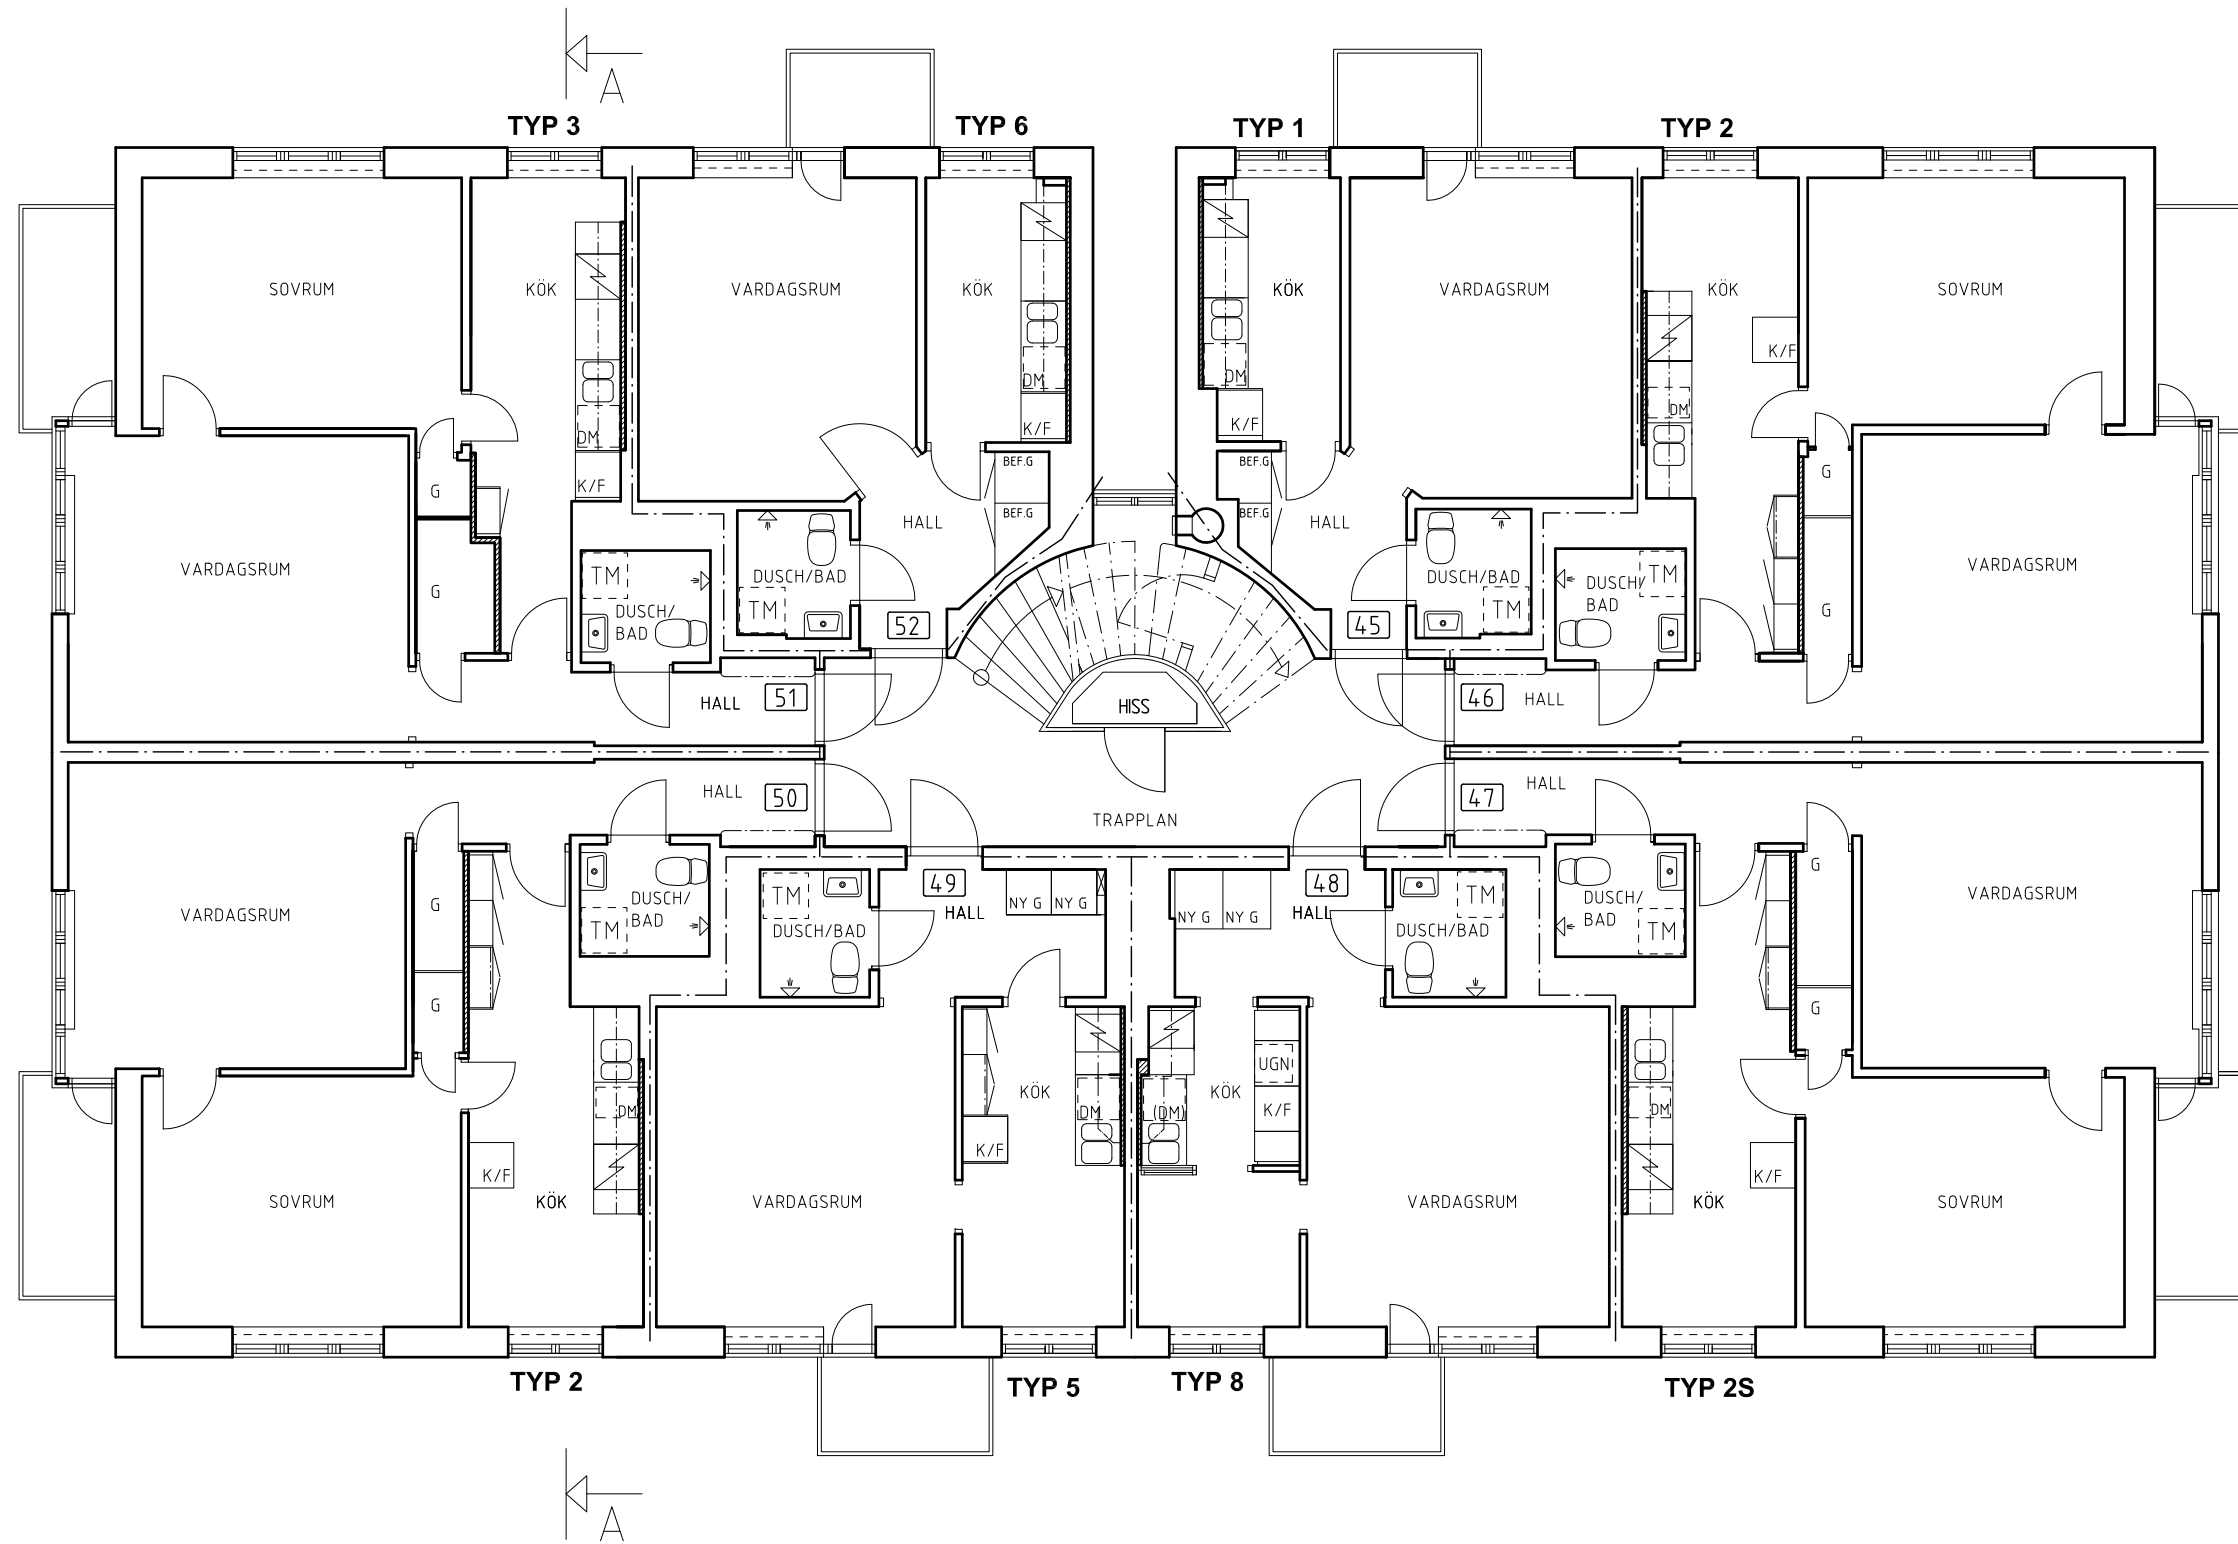

FÖRKLARINGAR:




VÅNING 6

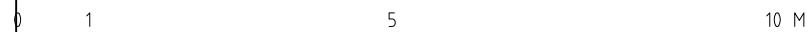

BET	ANT	ÄNDRINGEN AVSER	SIGN	DATUM

RELATIONSHANDLING

 kv ÄLGSKYTTARNE nr. 3
 STAGNELIUSVÄGEN 45
 STOCKHOLM, KUNGS HOLMEN


 RITS ARKITEKTER AB
 KUNGSBROPLAN 3A
 112 27 STOCKHOLM
 TEL 08-785 30 30
 FAX 08-785 38 89

UPPDRAG NR 07036	RITAD AV EB	HANDLÄGGARE PD
DATUM 2009-08-31	ANSVARIG PD	

RENOVERING-OMBYGGNAD AV BOSTADSHUS
 VÅNING 6

SKALA A1 1:50 A3 1:100	NUMMER A-008	BET -
---------------------------	-----------------	----------

1900

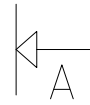

1900

MÖJLIG HÖJD
UNDER TAKSTOL MAX 2,1M


1900

1900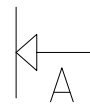

VINDSPLAN

XREF: \\MODELL\FÖRSLAGSHANDLING\FH-SLIPS 08-12-08 09:57
\\MODELL\FÖRSLAGSHANDLING\FH-AMP-009 08-12-18 11:17

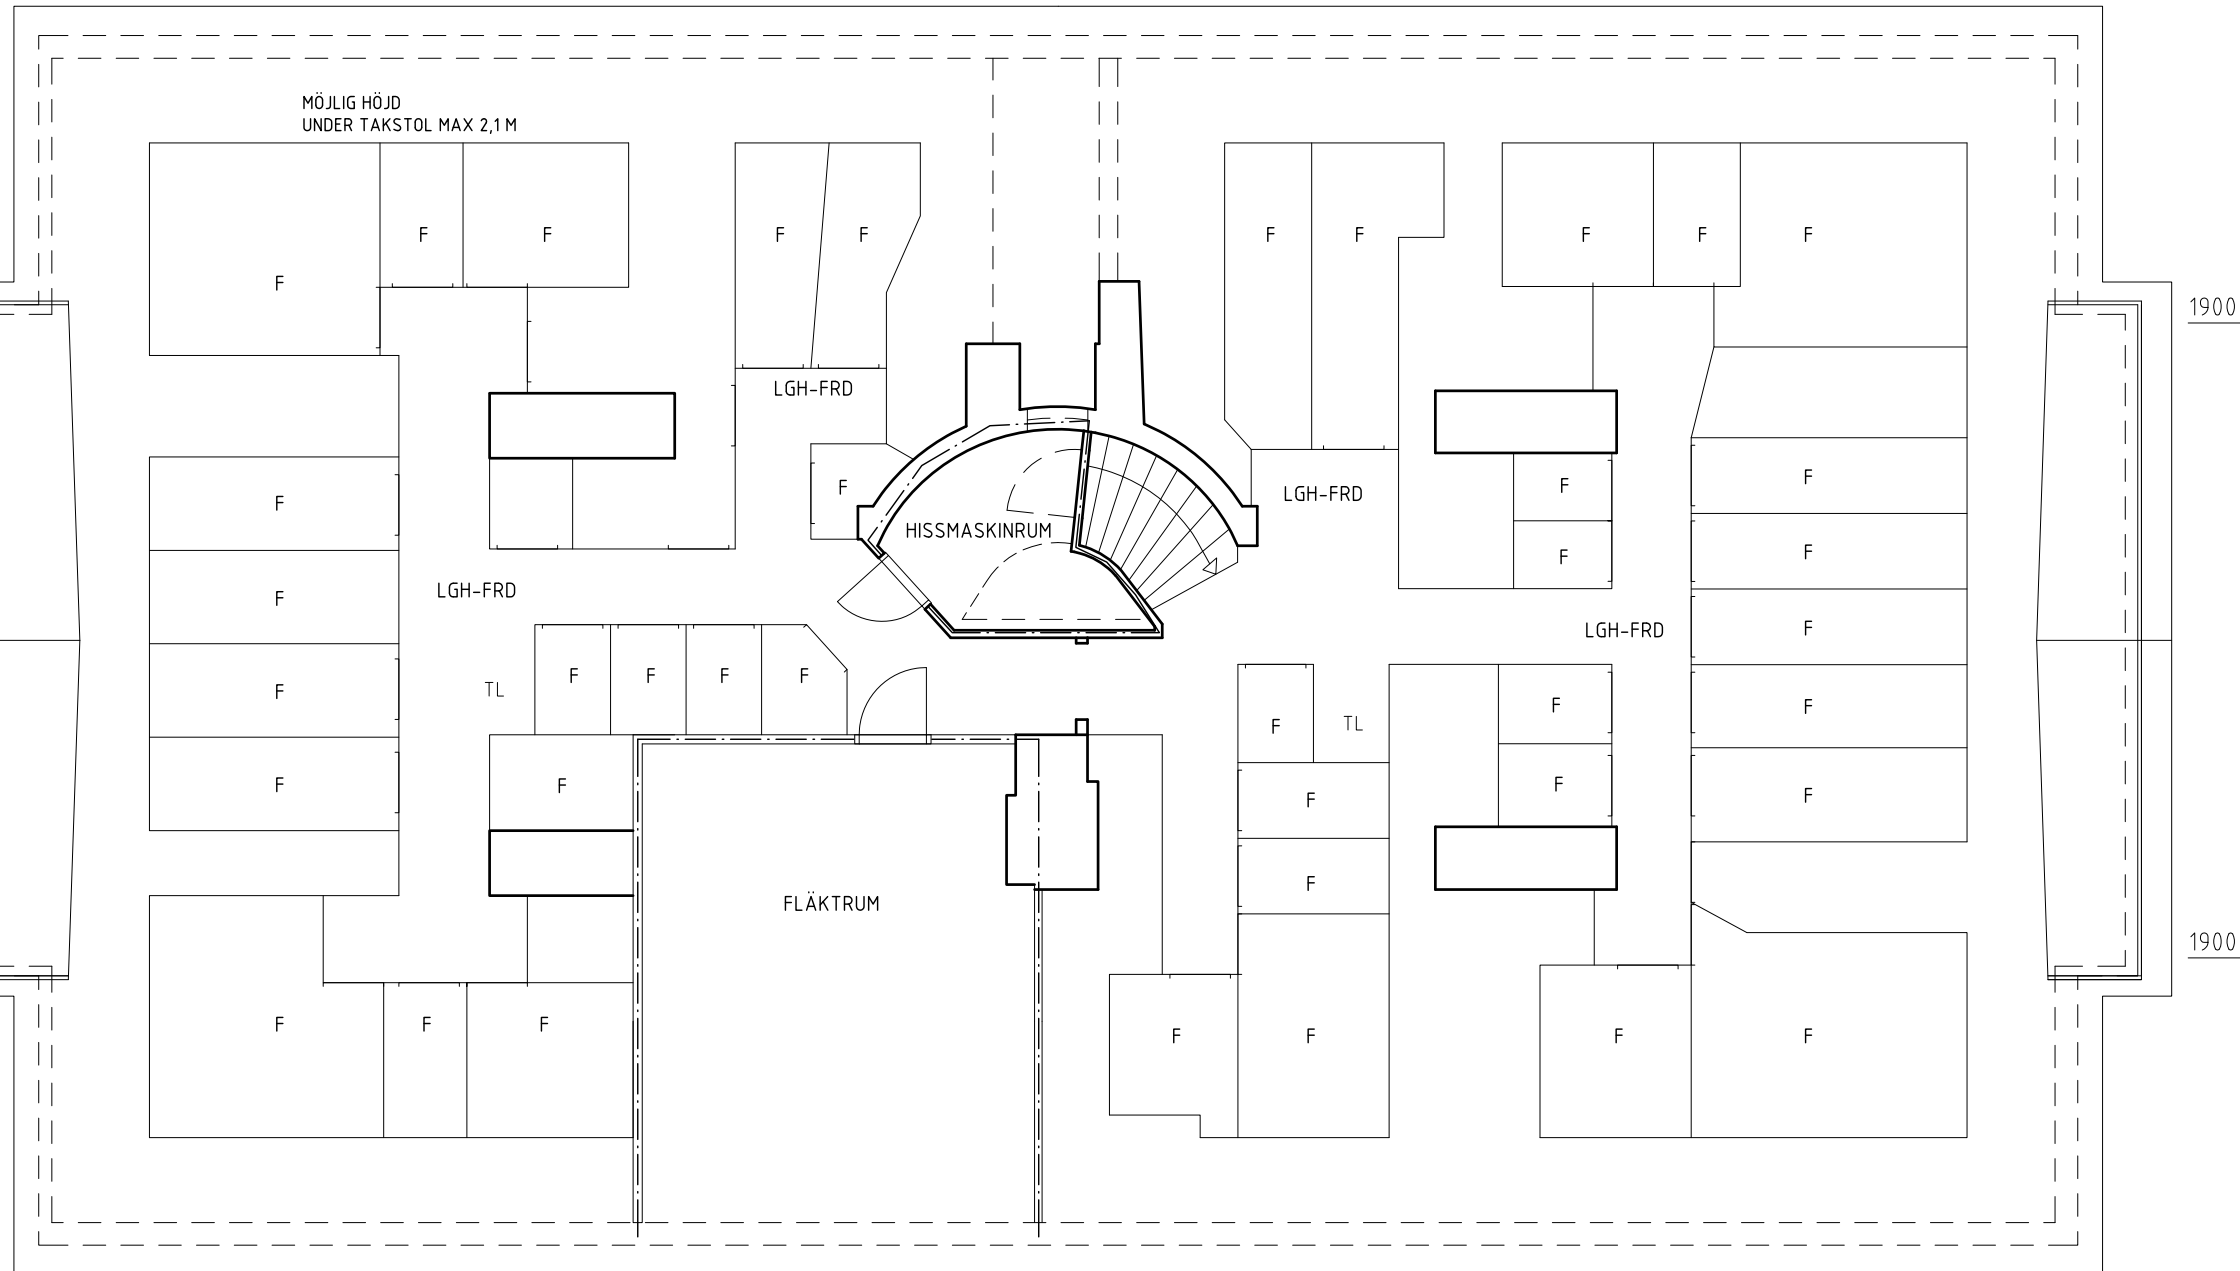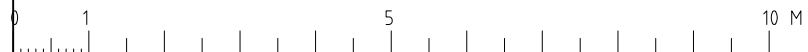

BET	ANT	ÄNDRINGEN AVSER	SIGN	DATUM

RELATIONSHANDLING

 kv ÄLGSKYTTARNE nr. 3
STAGNELIUSVÄGEN 45
STOCKHOLM, KUNGSHOLMEN

 RITS ARKITEKTER AB
KUNGSBRÖPLAN 3A
112 27 STOCKHOLM
TEL 08-785 30 30
FAX 08-785 38 89

UPPDRAG NR 07036	RITAD AV EB	HANDLÄGGARE PD
DATUM 2009-08-31	ANSVARIG PD	

RENOVERING-OMBYGGNAD AV BOSTADSHUS
VINDSPLAN

SKALA A1 1:50 A3 1:100	NUMMER A-009	I BET -
---------------------------	-----------------	------------