


PLAN 3

- E160, brandcellisgr
- - - Ovanförliggande
- Dörrblad saknas
- ▨ Ny vägg
- ▨ Undertak
- BP Bef. Parkeitt
- P Parkeitt
- K Klinker
- L Linoleum

RELATIONSHANDLING

KV. STJÄRNSÅNGEN 6
PALMBLADSVÄGEN 3
STOCKHOLM, KUNGSHOLMEN

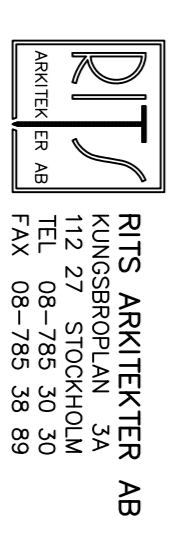

UPPROG NR 09005
DATUM 2010-10-12

RENOVERING-ÖMBYGGNAD AV BOSTADSHUS

PLAN 3
SKALA A1-150, A3-1100
NUMMER A-003