

FÖRKLARINGAR:


NY VÄGG

GOLVMATERIAL:


- KLINKER
- P PARKETT NY
- PB PARKETT BEFINTLIG
- FB FURUGOLV BEFINTLIGT
- L LINOLEUM

FÖRKLARINGAR-BRAND:

- E160 (BRANDCELLGRÄNS)
- RÖKDETEKTOR (STYRNING AV BRANDGASVENTILATION I TRAPPHUS)
- EFTERLYSANDE UTRYMNINGSKYLTT
- UTRYMNINGSSTRATEGI

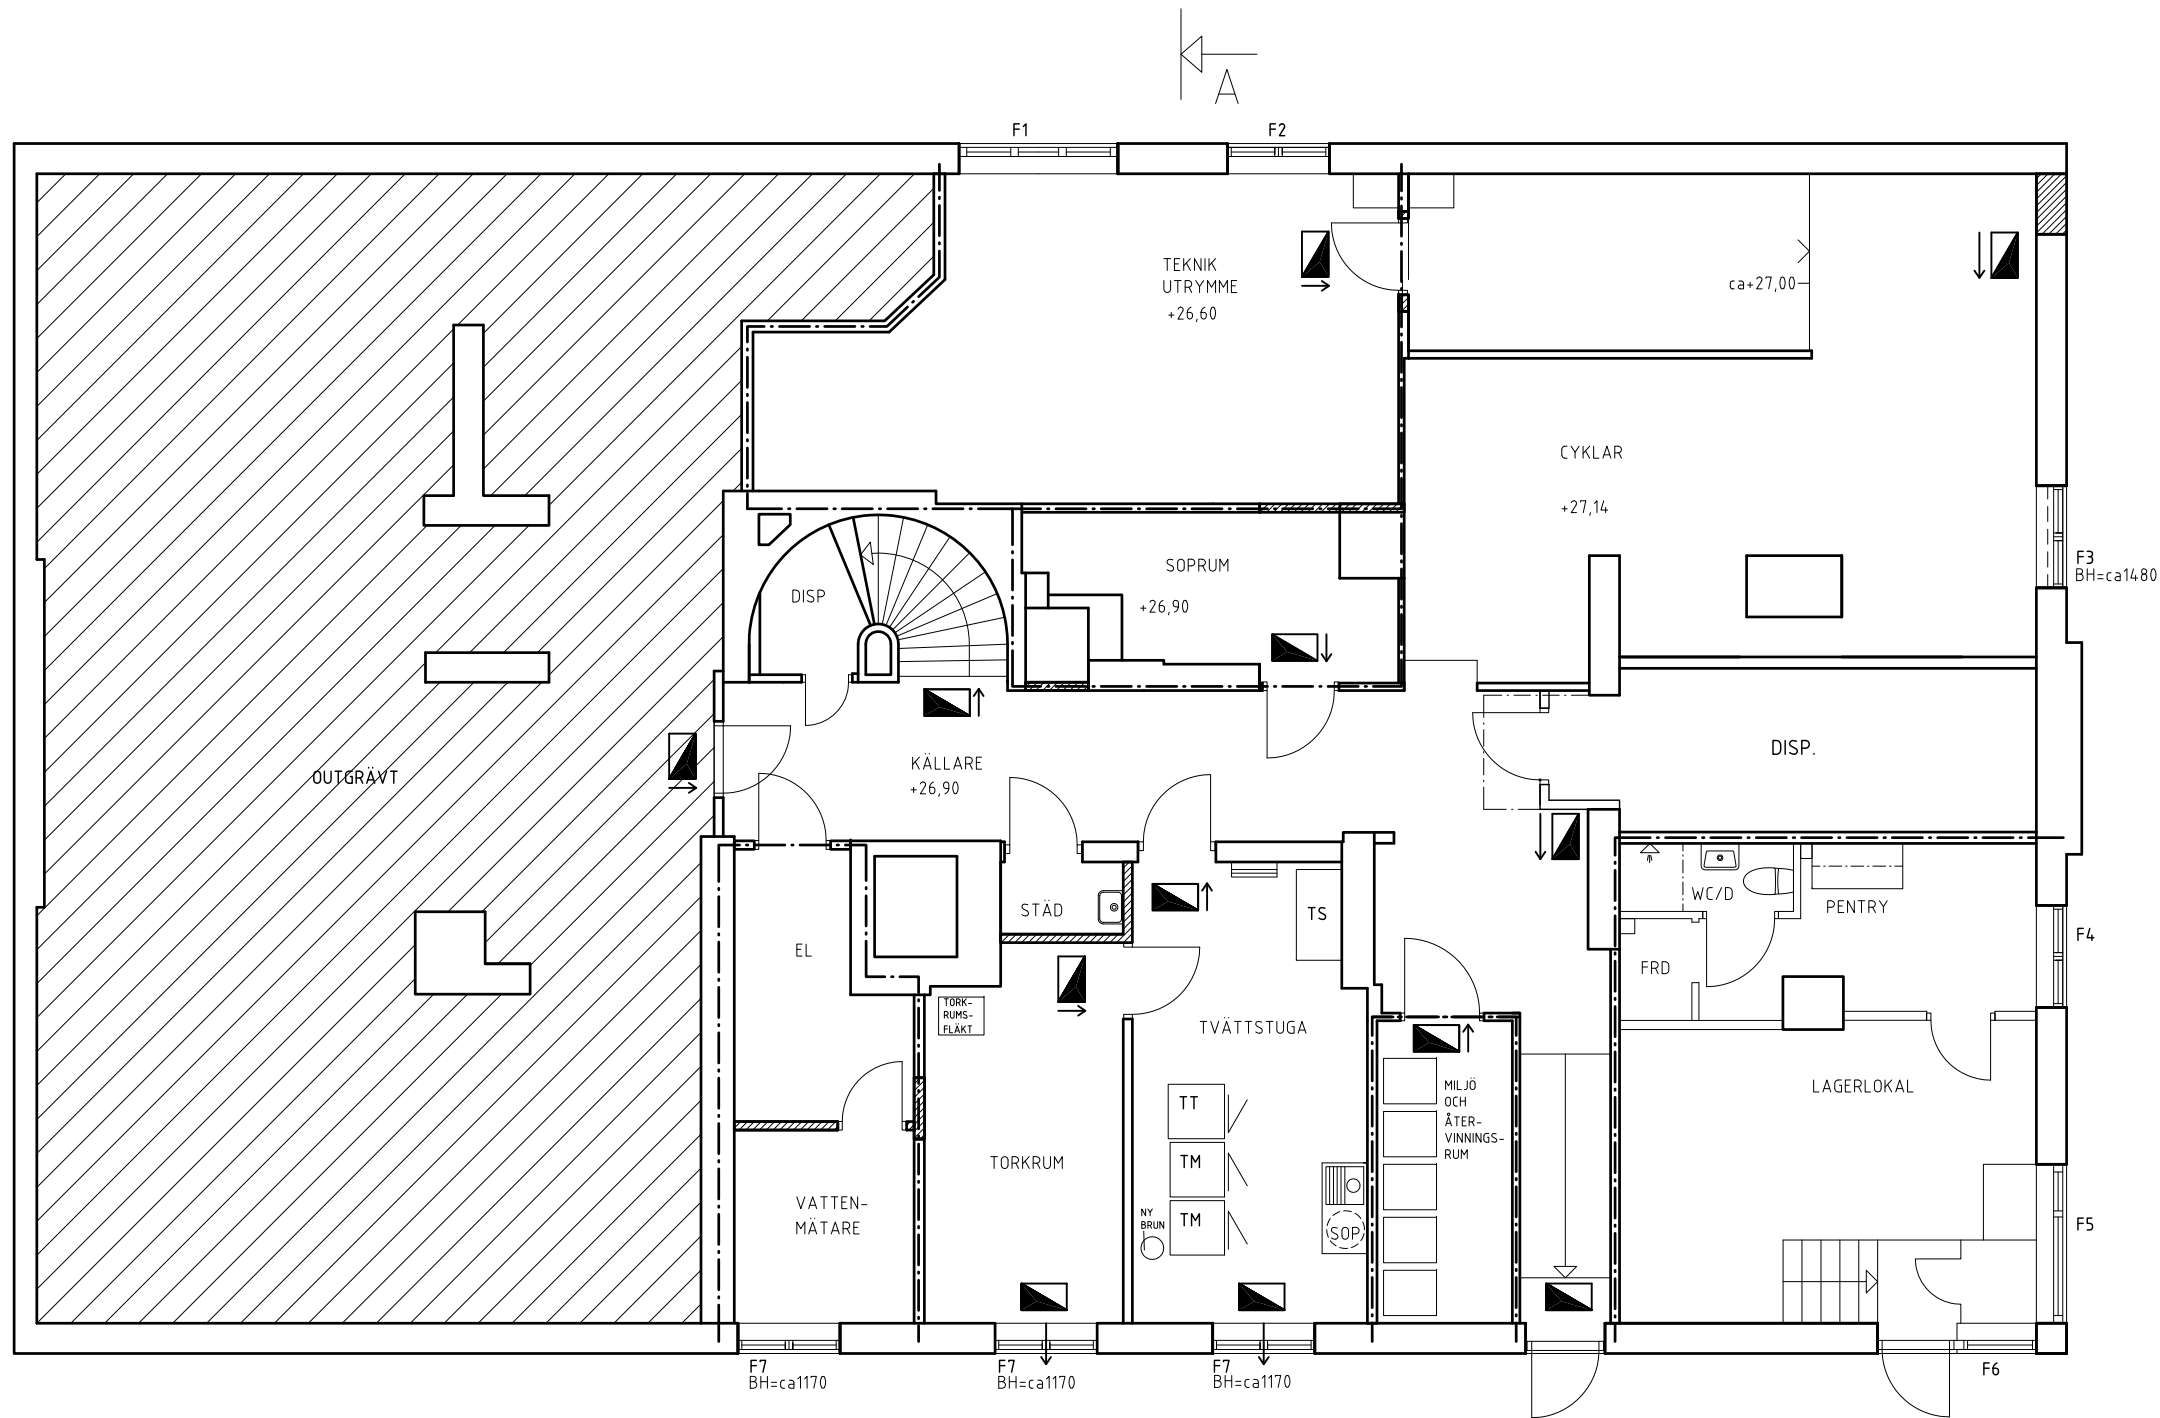

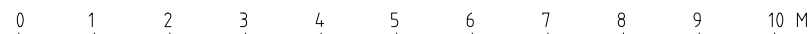

KÄLLARVÅNING



BET	ANT	ÄNDRINGEN AVSER	SIGN	DATUM

RELATIONSHANDLING

 kv ODALBONDEN nr. 2  
STAGNELIUSVÄGEN 60  
STOCKHOLM, KUNGSHOLMEN

 RITS ARKITEKTER AB  
KUNGSBRÖPLAN 3A  
112 27 STOCKHOLM  
TEL 08-785 30 30  
FAX 08-785 38 89

UPPDRAG NR	RITAD AV	HANDLÄGGARE
07024	EB	PD
DATUM	ANSVARIG	
2009-01-30	P.DAVIDSON	

OMBYGGNAD AV BOSTADSHUS  
KÄLLARVÅNING

SKALA	NUMMER	BET
1:100 (A3)	A-02	-

FÖRKLARINGAR:

NY VÄGG


GOLVMATERIAL:

- KLINKER
- P PARKETT NY
- PB PARKETT BEFINTLIG
- FB FURUGOLV BEFINTLIG
- L LINOLEUM

FÖRKLARINGAR-BRAND:

E160 (BRANDCELLGRÄNS)

RÖKDETEKTOR (STYRNING AV BRANDGASVENTILATION I TRAPPHUS)

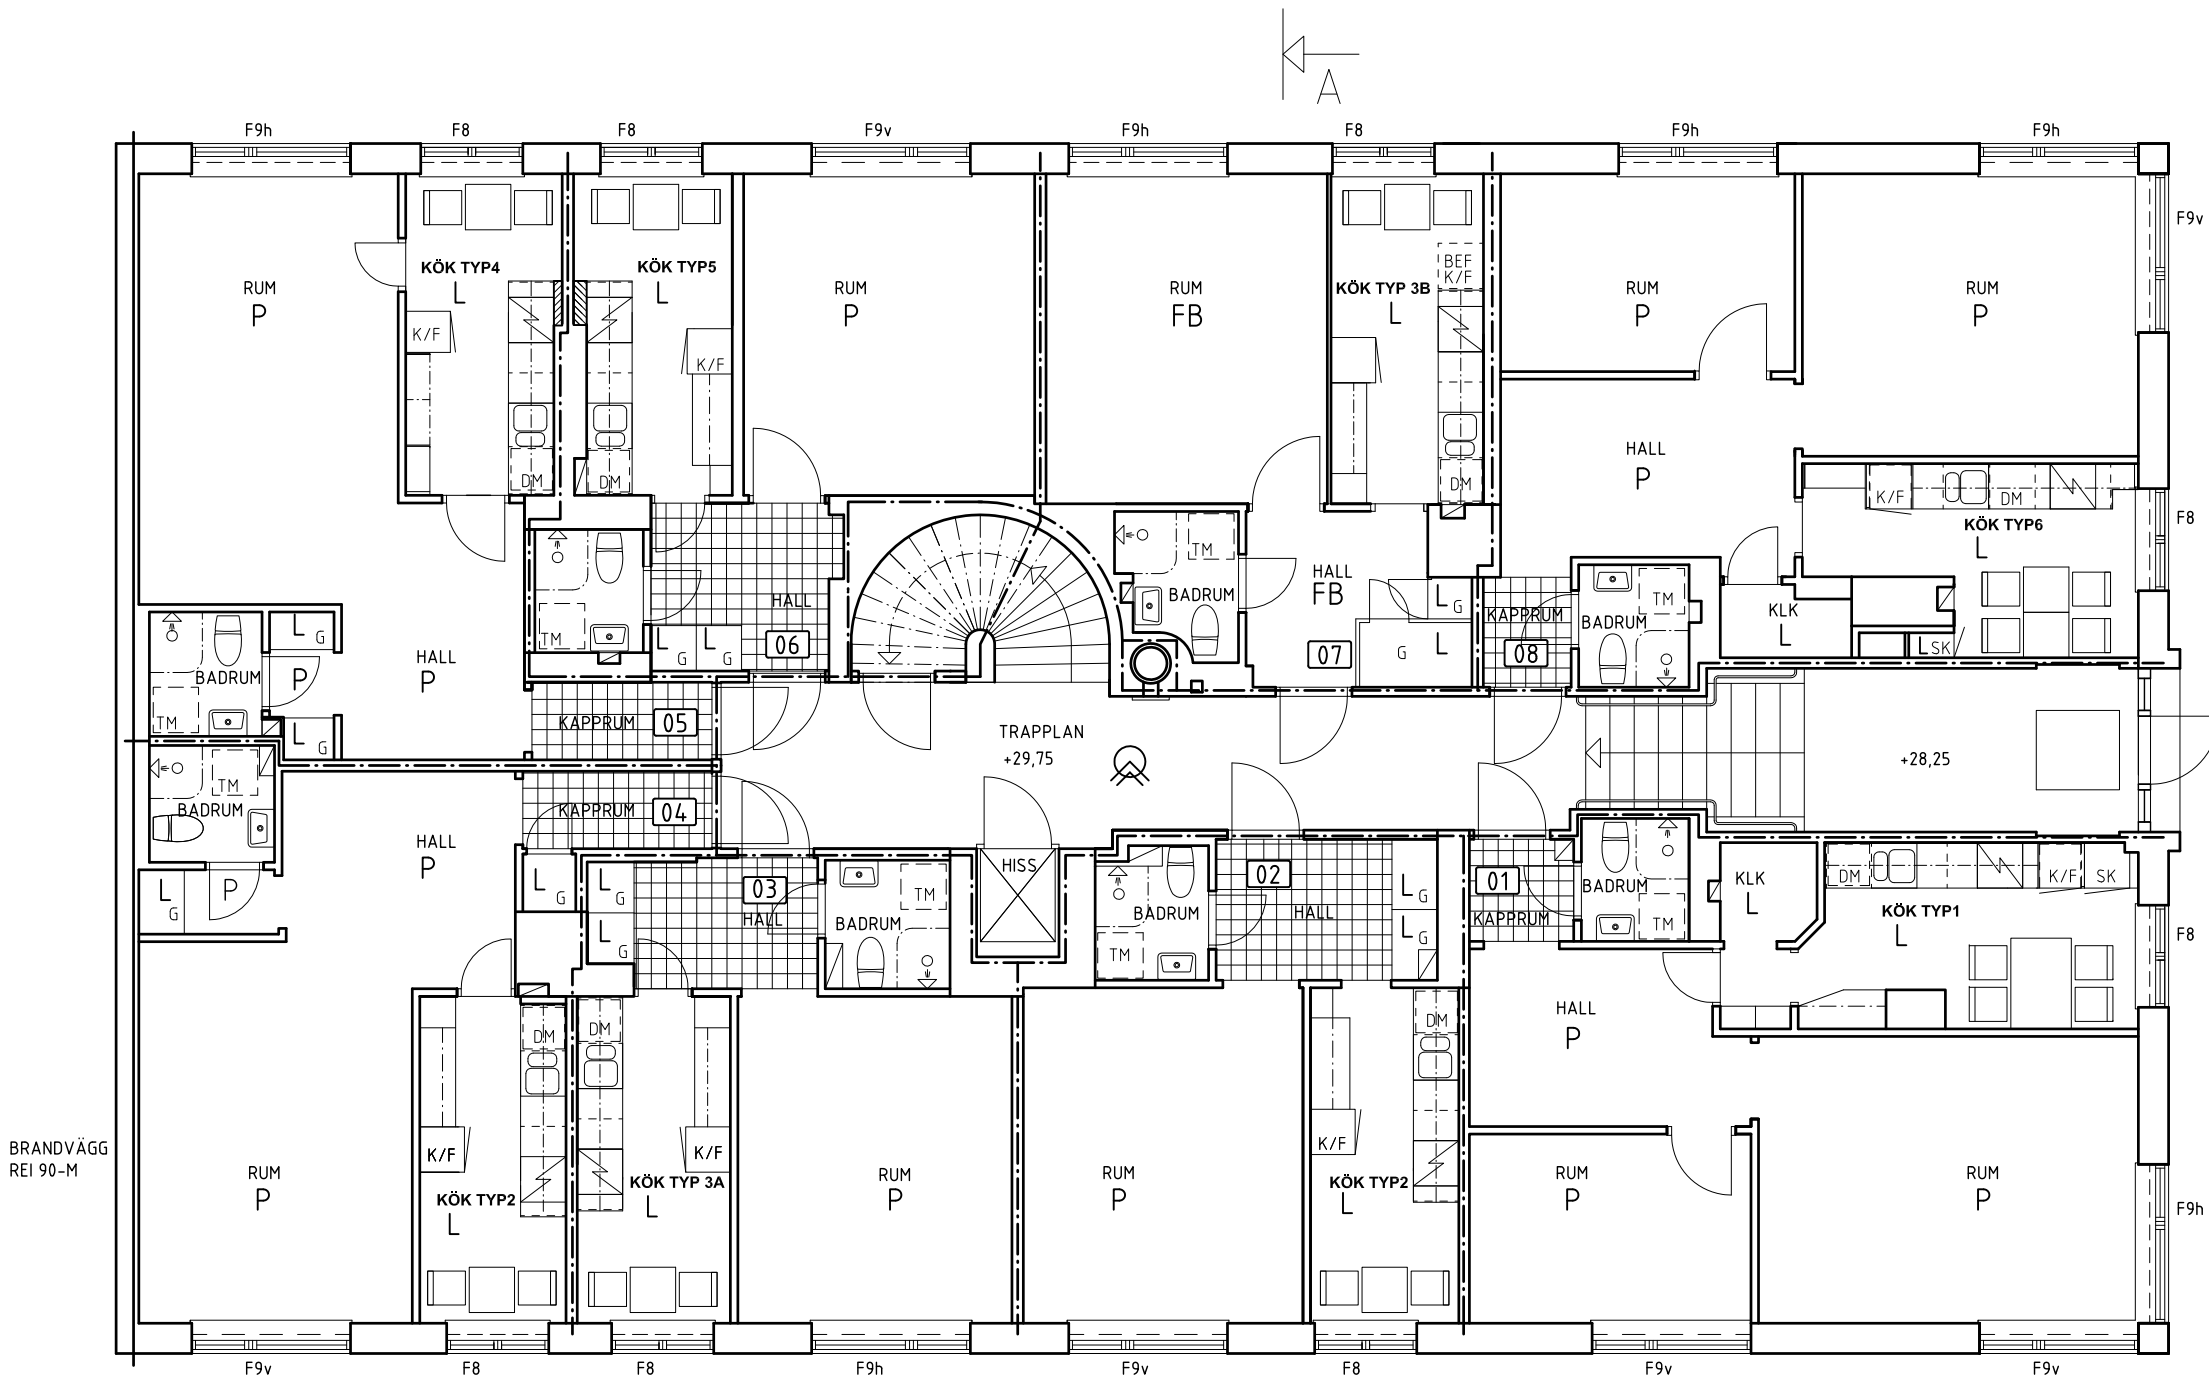

BOTTENVÅNING

BET	ANT	ÄNDRINGEN AVSER	SIGN	DATUM

RELATIONSHANDLING

kv ODALBONDEN nr. 2  
STAGNELIUSVÄGEN 60  
STOCKHOLM, KUNGSHOLMEN

**RITS** RITS ARKITEKTER AB  
KUNGSBRÖPLAN 3A  
112 27 STOCKHOLM  
TEL 08-785 30 30  
FAX 08-785 38 89

UPPDRAG NR	RITAD AV	HANDLÄGGARE
07024	EB	PD
DATUM	ANSVARIG	
2009-01-30	P. DAVIDSON	

OMBYGGNAD AV BOSTADSHUS  
BOTTENVÅNING

SKALA	NUMMER	BET
1:100 (A3)	A-03	-

FÖRKLARINGAR:

NY VÄGG

GOLVMATERIAL:

KLINKER

P PARKETT NY


PB PARKETT BEFINTLIG

FB FURUGOLV BEFINTLIGT


L LINOLEUM

FÖRKLARINGAR-BRAND:

EI60 (BRANDCELLGRÄNS)

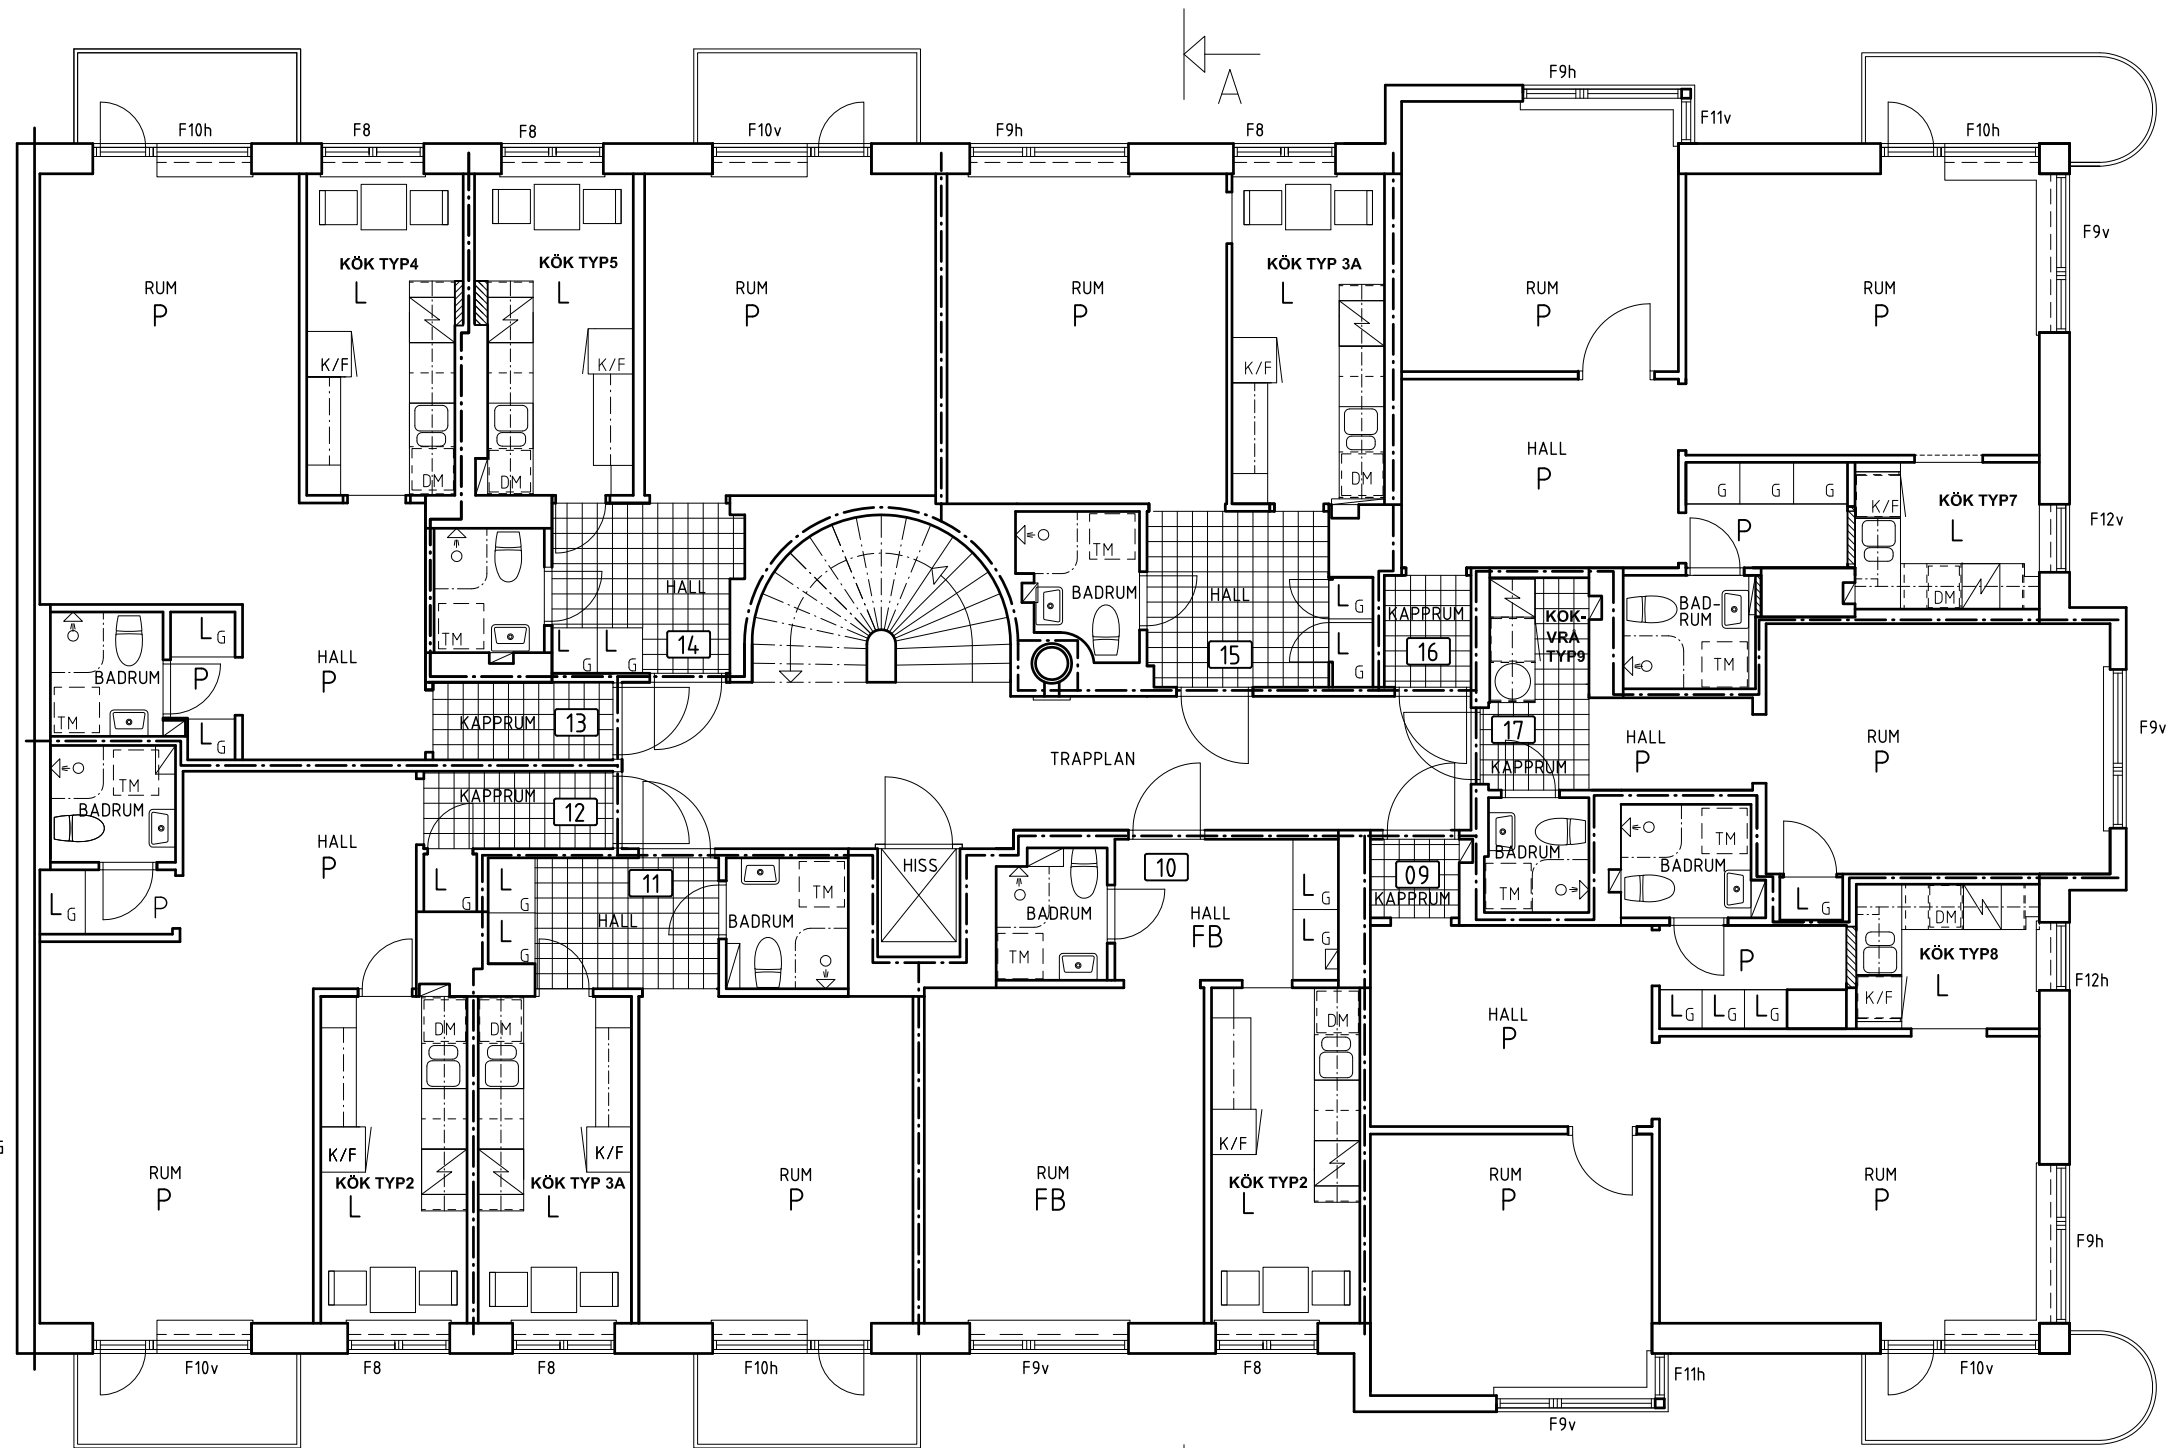

VÅNING 1 TRAPPA

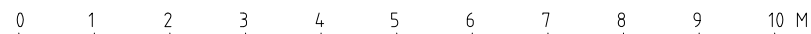

BET	ANT	ÄNDRINGEN AVSER	SIGN	DATUM

RELATIONSHANDLING

kv ODALBONDEN nr. 2  
STAGNELIUSVÄGEN 60  
STOCKHOLM, KUNGSHOLMEN

**RITS** RITS ARKITEKTER AB  
KUNGSBRÖPLAN 3A  
112 27 STOCKHOLM  
TEL 08-785 30 30  
FAX 08-785 38 89

UPPDRAG NR 07024	RITAD AV EB	HANDLÄGGARE PD
DATUM 2009-01-30	ANSVARIG P. DAVIDSON	

OMBYGGNAD AV BOSTADSHUS  
VÅNING 1 TRAPPA

SKALA 1:100 (A3)	NUMMER A-04	BET -
---------------------	----------------	----------

FÖRKLARINGAR:

— NY VÄGG

GOLVMATERIAL:

KLINKER

P PARKETT NY


PB PARKETT BEFINTLIG

FB FURUGOLV BEFINTLIGT


L LINOLEUM

FÖRKLARINGAR-BRAND:

— E160 (BRANDCELLGRÄNS)

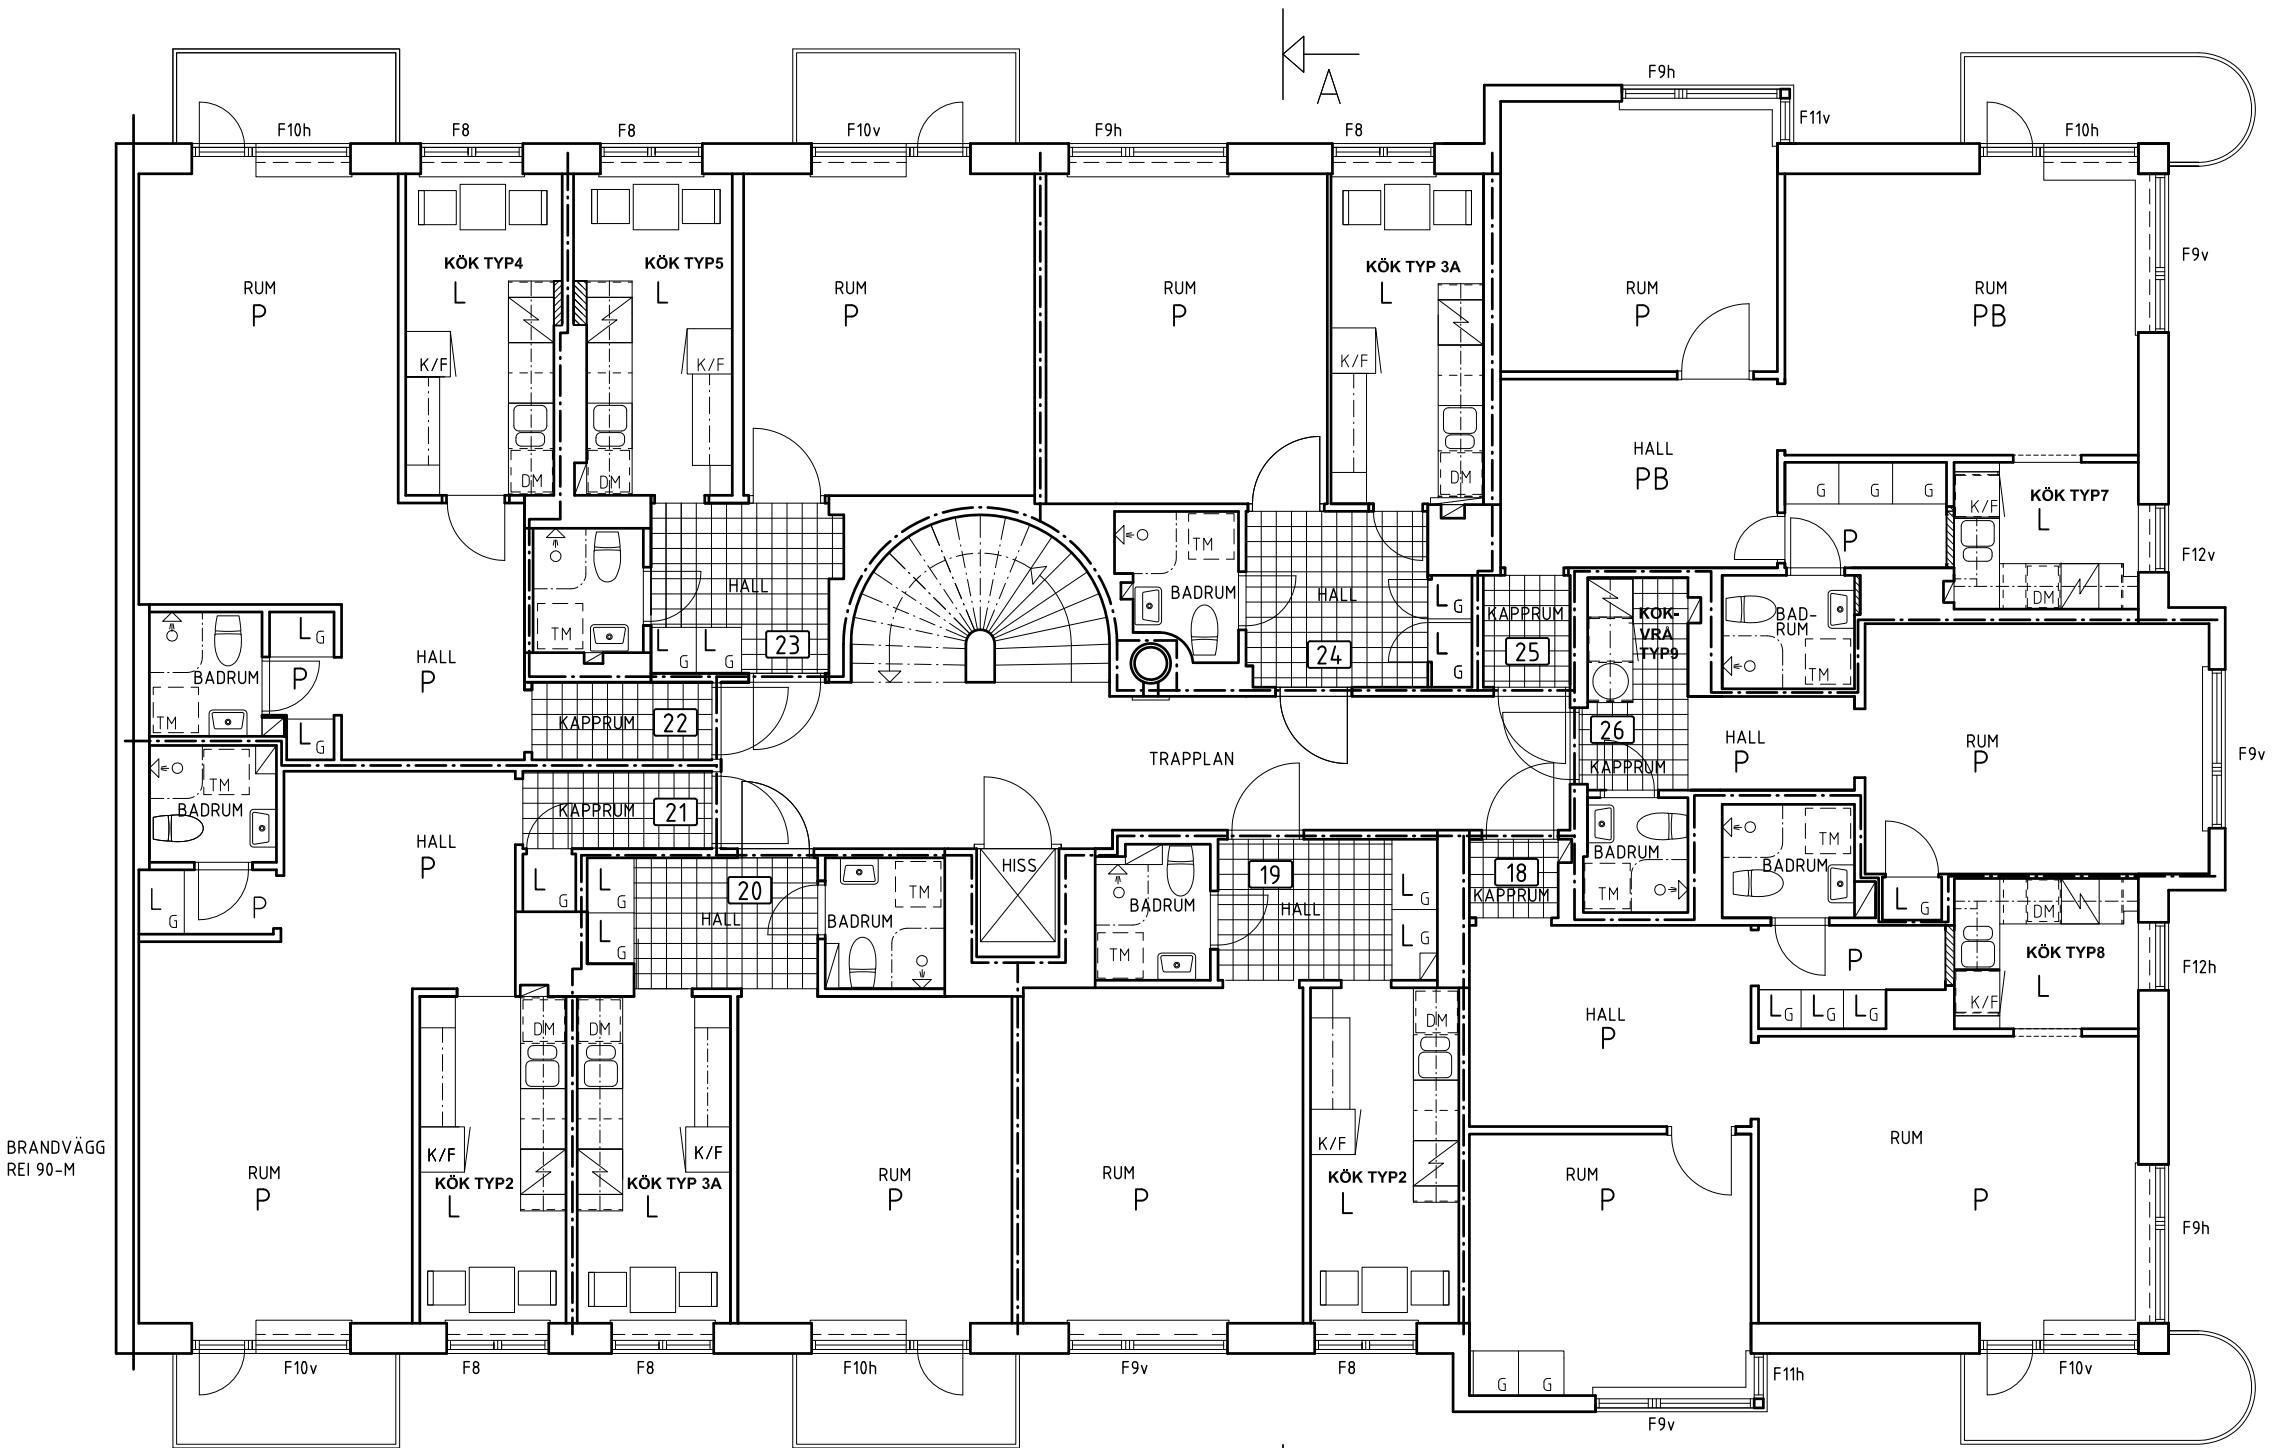

VÅNING 2 TRAPPOR

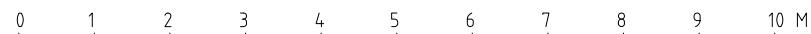

BET	ANT	ÄNDRINGEN AVSER	SIGN	DATUM

RELATIONSHANDLING

kv ODALBONDEN nr. 2  
STAGNELIUSVÄGEN 60  
STOCKHOLM, KUNGSHOLMEN

**RITS** RITS ARKITEKTER AB  
KUNGSBRÖPLAN 3A  
112 27 STOCKHOLM  
TEL 08-785 30 30  
FAX 08-785 38 89

UPPDRAG NR	RITAD AV	HANDLÄGGARE
07024	EB	PD
DATUM	ANSVARIG	
2009-01-30	P. DAVIDSON	

RENOVERING-OMBYGGNAD AV BOSTADSHUS  
VÅNING 2 TRAPPOR

SKALA	NUMMER	BET
1:100 (A3)	A-05	

FÖRKLARINGAR:

— NY VÄGG

GOLVMATERIAL:

KLINKER

P PARKETT NY


PB PARKETT BEFINTLIG

FB FURUGOLV BEFINTLIGT

L LINOLEUM

FÖRKLARINGAR-BRAND:

— E160 (BRANDCELLGRÄNS)

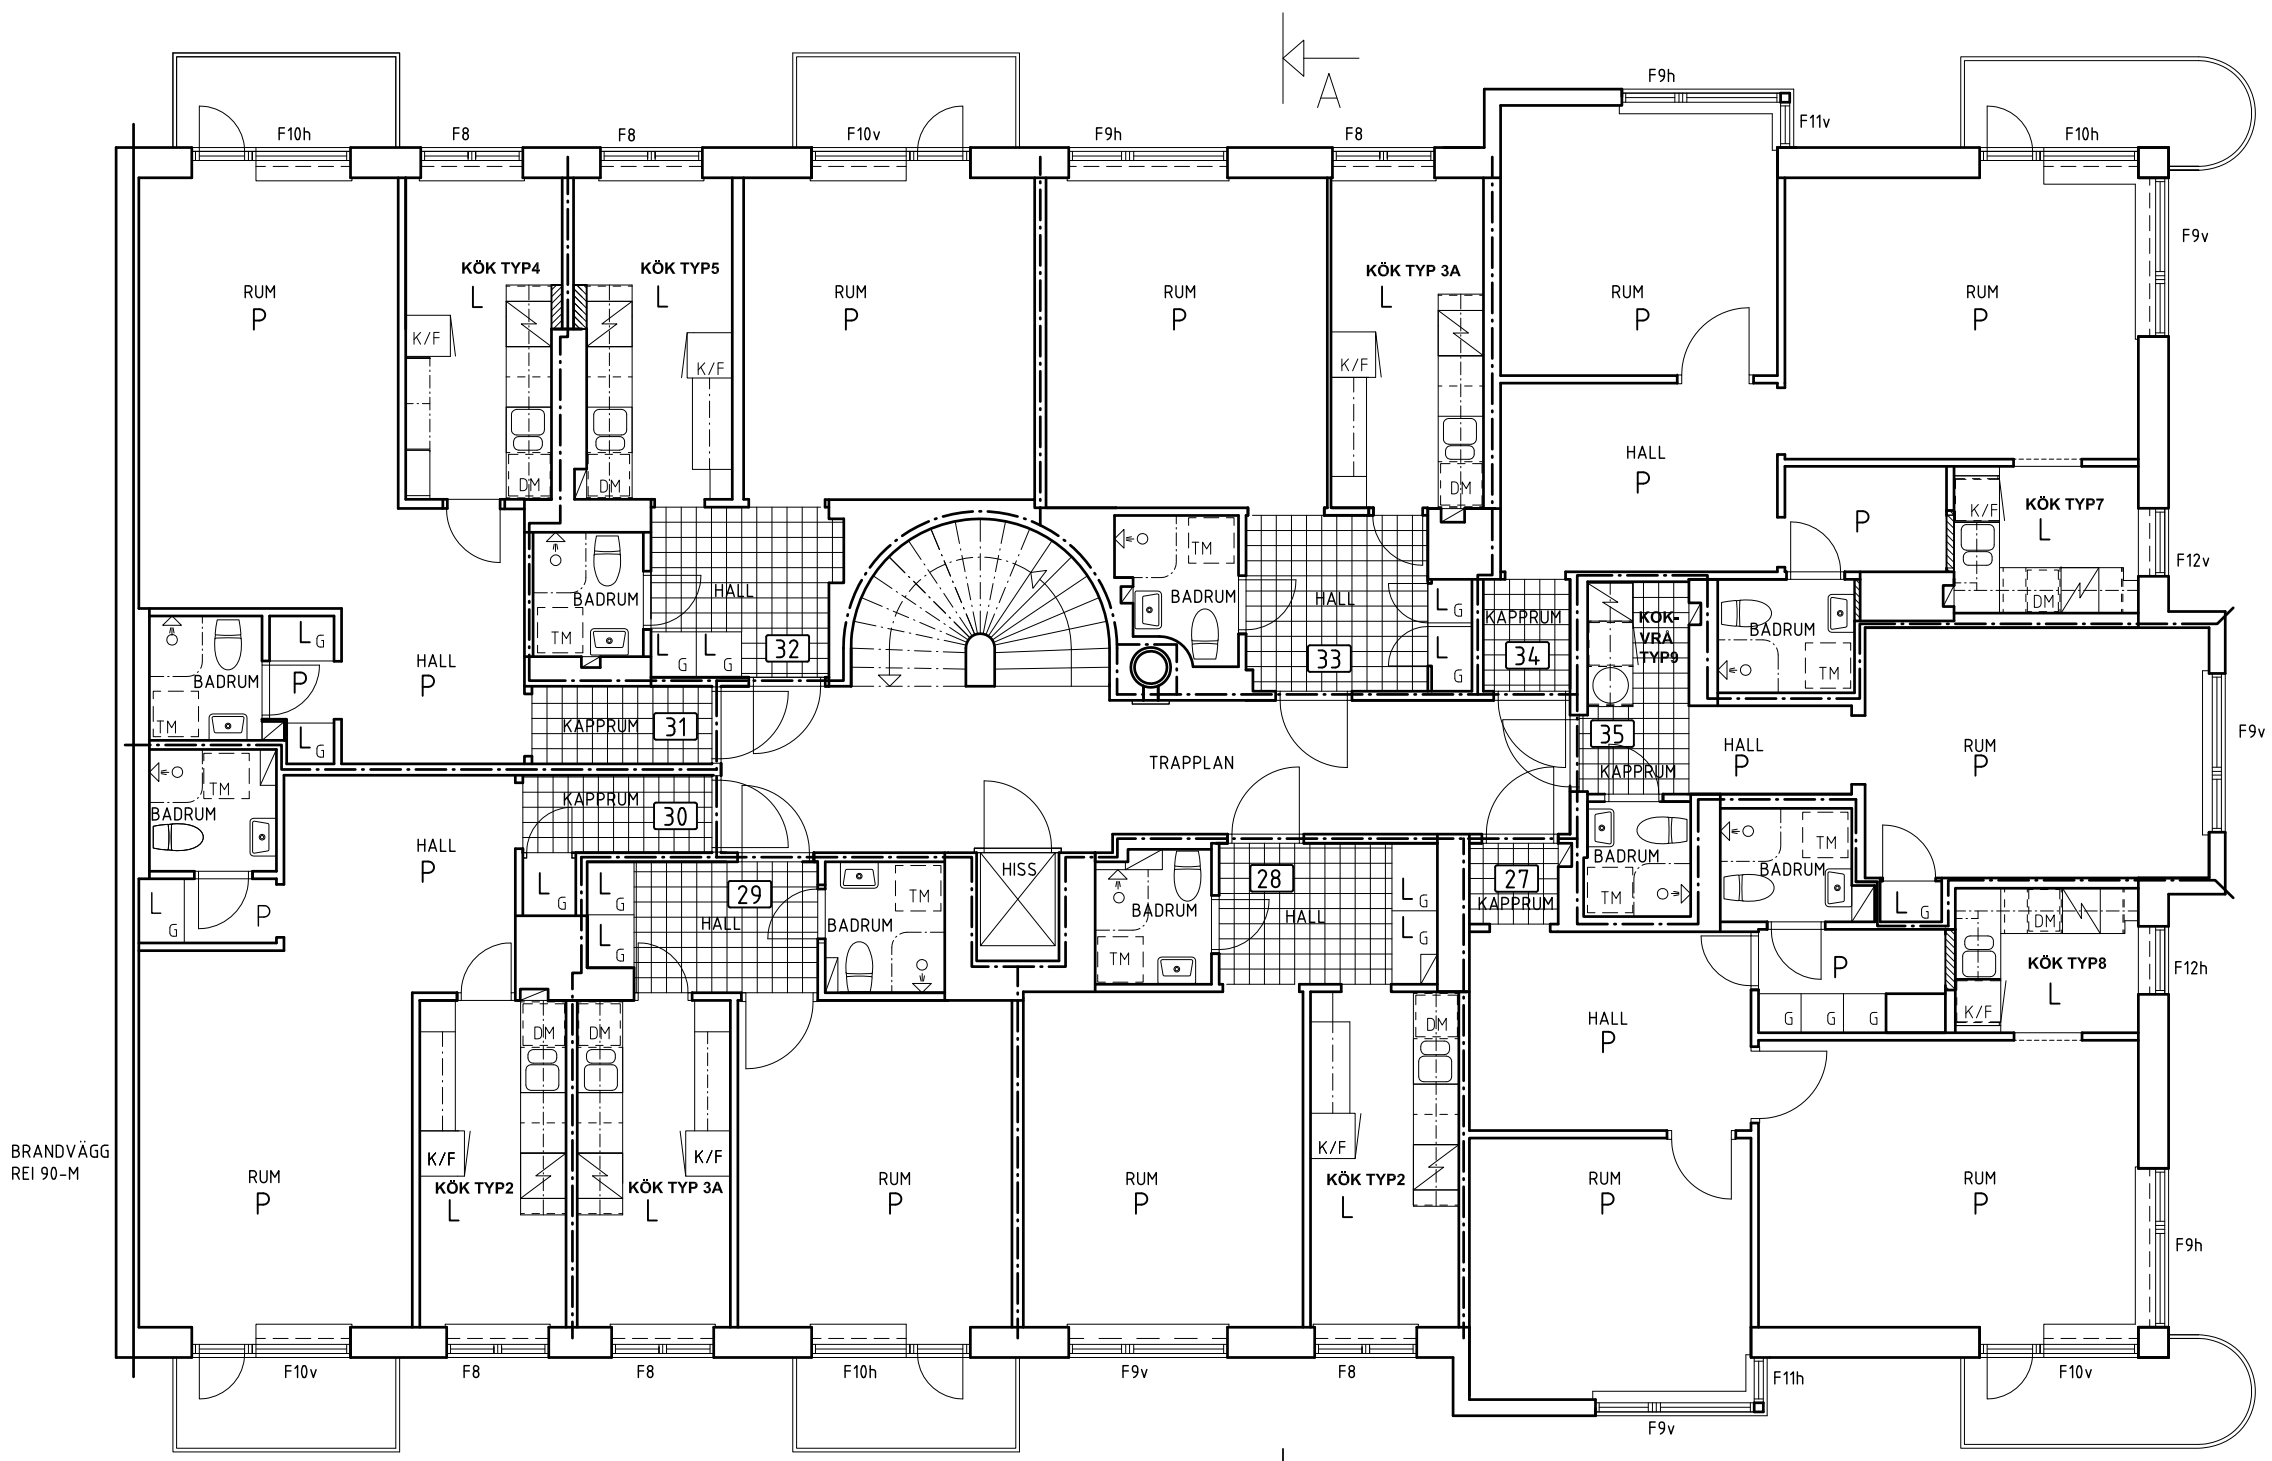


BRANDVÄGG  
REI 90-M

VÅNING 3 TRAPPOR



BET	ANT	ÄNDRINGEN AVSER	SIGN	DATUM

RELATIONSHANDLING

 kv ODALBONDEN nr. 2  
STAGNELIUSVÄGEN 60  
STOCKHOLM, KUNGSHOLMEN

 RITS ARKITEKTER AB  
KUNGSBRÖPLAN 3A  
112 27 STOCKHOLM  
TEL 08-785 30 30  
FAX 08-785 38 89


UPPDRAG NR	RITAD AV	HANDLÄGGARE
07024	EB	PD
DATUM	ANSVARIG	
2009-01-30	P. DAVIDSON	

OMBYGGNAD AV BOSTADSHUS  
VÅNING 3 TRAPPOR

SKALA	NUMMER	BET
1:100 (A3)	A-06	-

XREF: ... \MODELL\VRMP-06 09-02-02 14:13  
... \MODELL\VRMS\GRH-SI\_IPS-AMM.IN 09-01-30 11:05

PlotId: 09 02 02 14:39 Fil: M:\Projek\07024\VA\Ritad\Rel\A-06.dwg

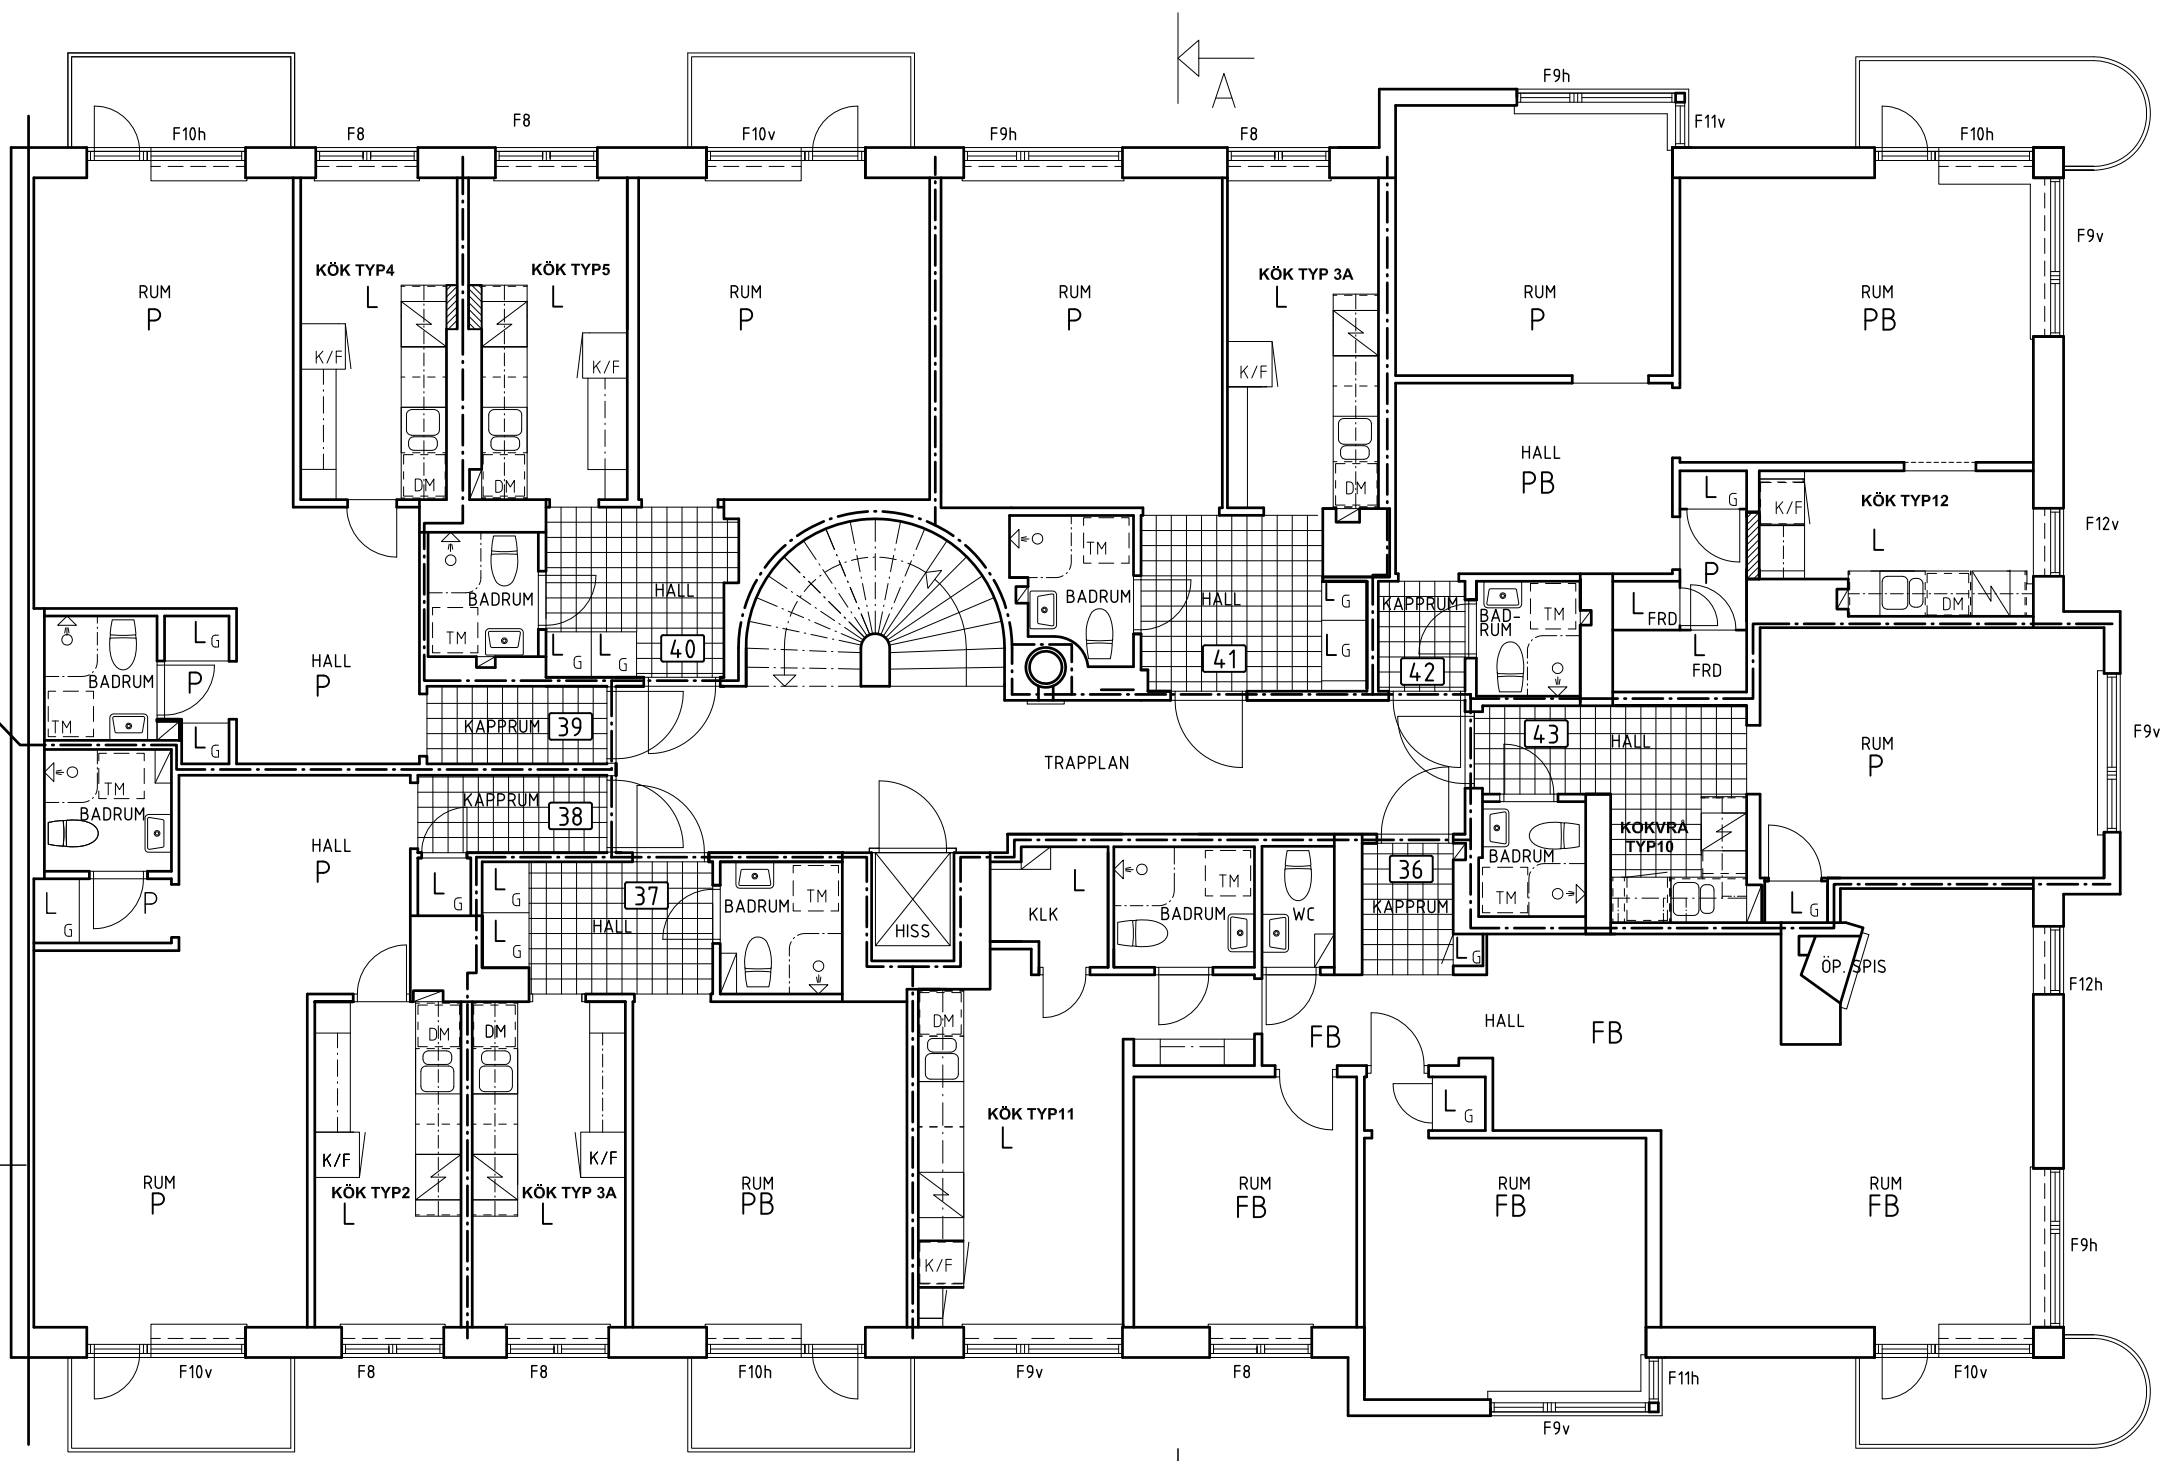

FÖRKLARINGAR:

NY VÄGG

GOLVMATERIAL:

- KLINKER
- P PARKETT NY
- PB PARKETT BEFINTLIG
- FB FURUGOLV BEFINTLIGT
- L LINOLEUM

FÖRKLARINGAR-BRAND:

E160 (BRANDCELLGRÄNS)

VÅNING 4 TRAPPOR



BET	ANT	ÄNDRINGEN AVSER	SIGN	DATUM

RELATIONSHANDLING

kv ODALBONDEN nr. 2  
STAGNELIUSVÄGEN 60  
STOCKHOLM, KUNGSHOLMEN

**RITS** RITS ARKITEKTER AB  
KUNGSBRÖPLAN 3A  
112 27 STOCKHOLM  
TEL 08-785 30 30  
FAX 08-785 38 89

UPPDRAG NR	RITAD AV	HANDLÄGGARE
07024	EB	PD
DATUM	ANSVARIG	
2009-01-30	P. DAVIDSON	




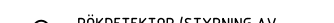
RENOVERING-OMBYGGNAD AV BOSTADSHUS  
VÅNING 4 TRAPPOR


SKALA	NUMMER	BET
1:100 (A3)	A-07	-

FÖRKLARINGAR:

-  NYTT TAK
-  NY VÄGG

FÖRKLARINGAR-BRAND:

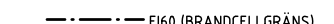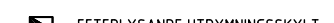-  EI60 (BRANDCELLGRÄNS)
-  EFTERLYSAND E UTRYMNINGSKYLT
-  UTRYMNINGSSTRATEGI
-  RÖKDETEKTOR (STYRNING AV BRANDGASVENTILATION I TRAPPHUS)

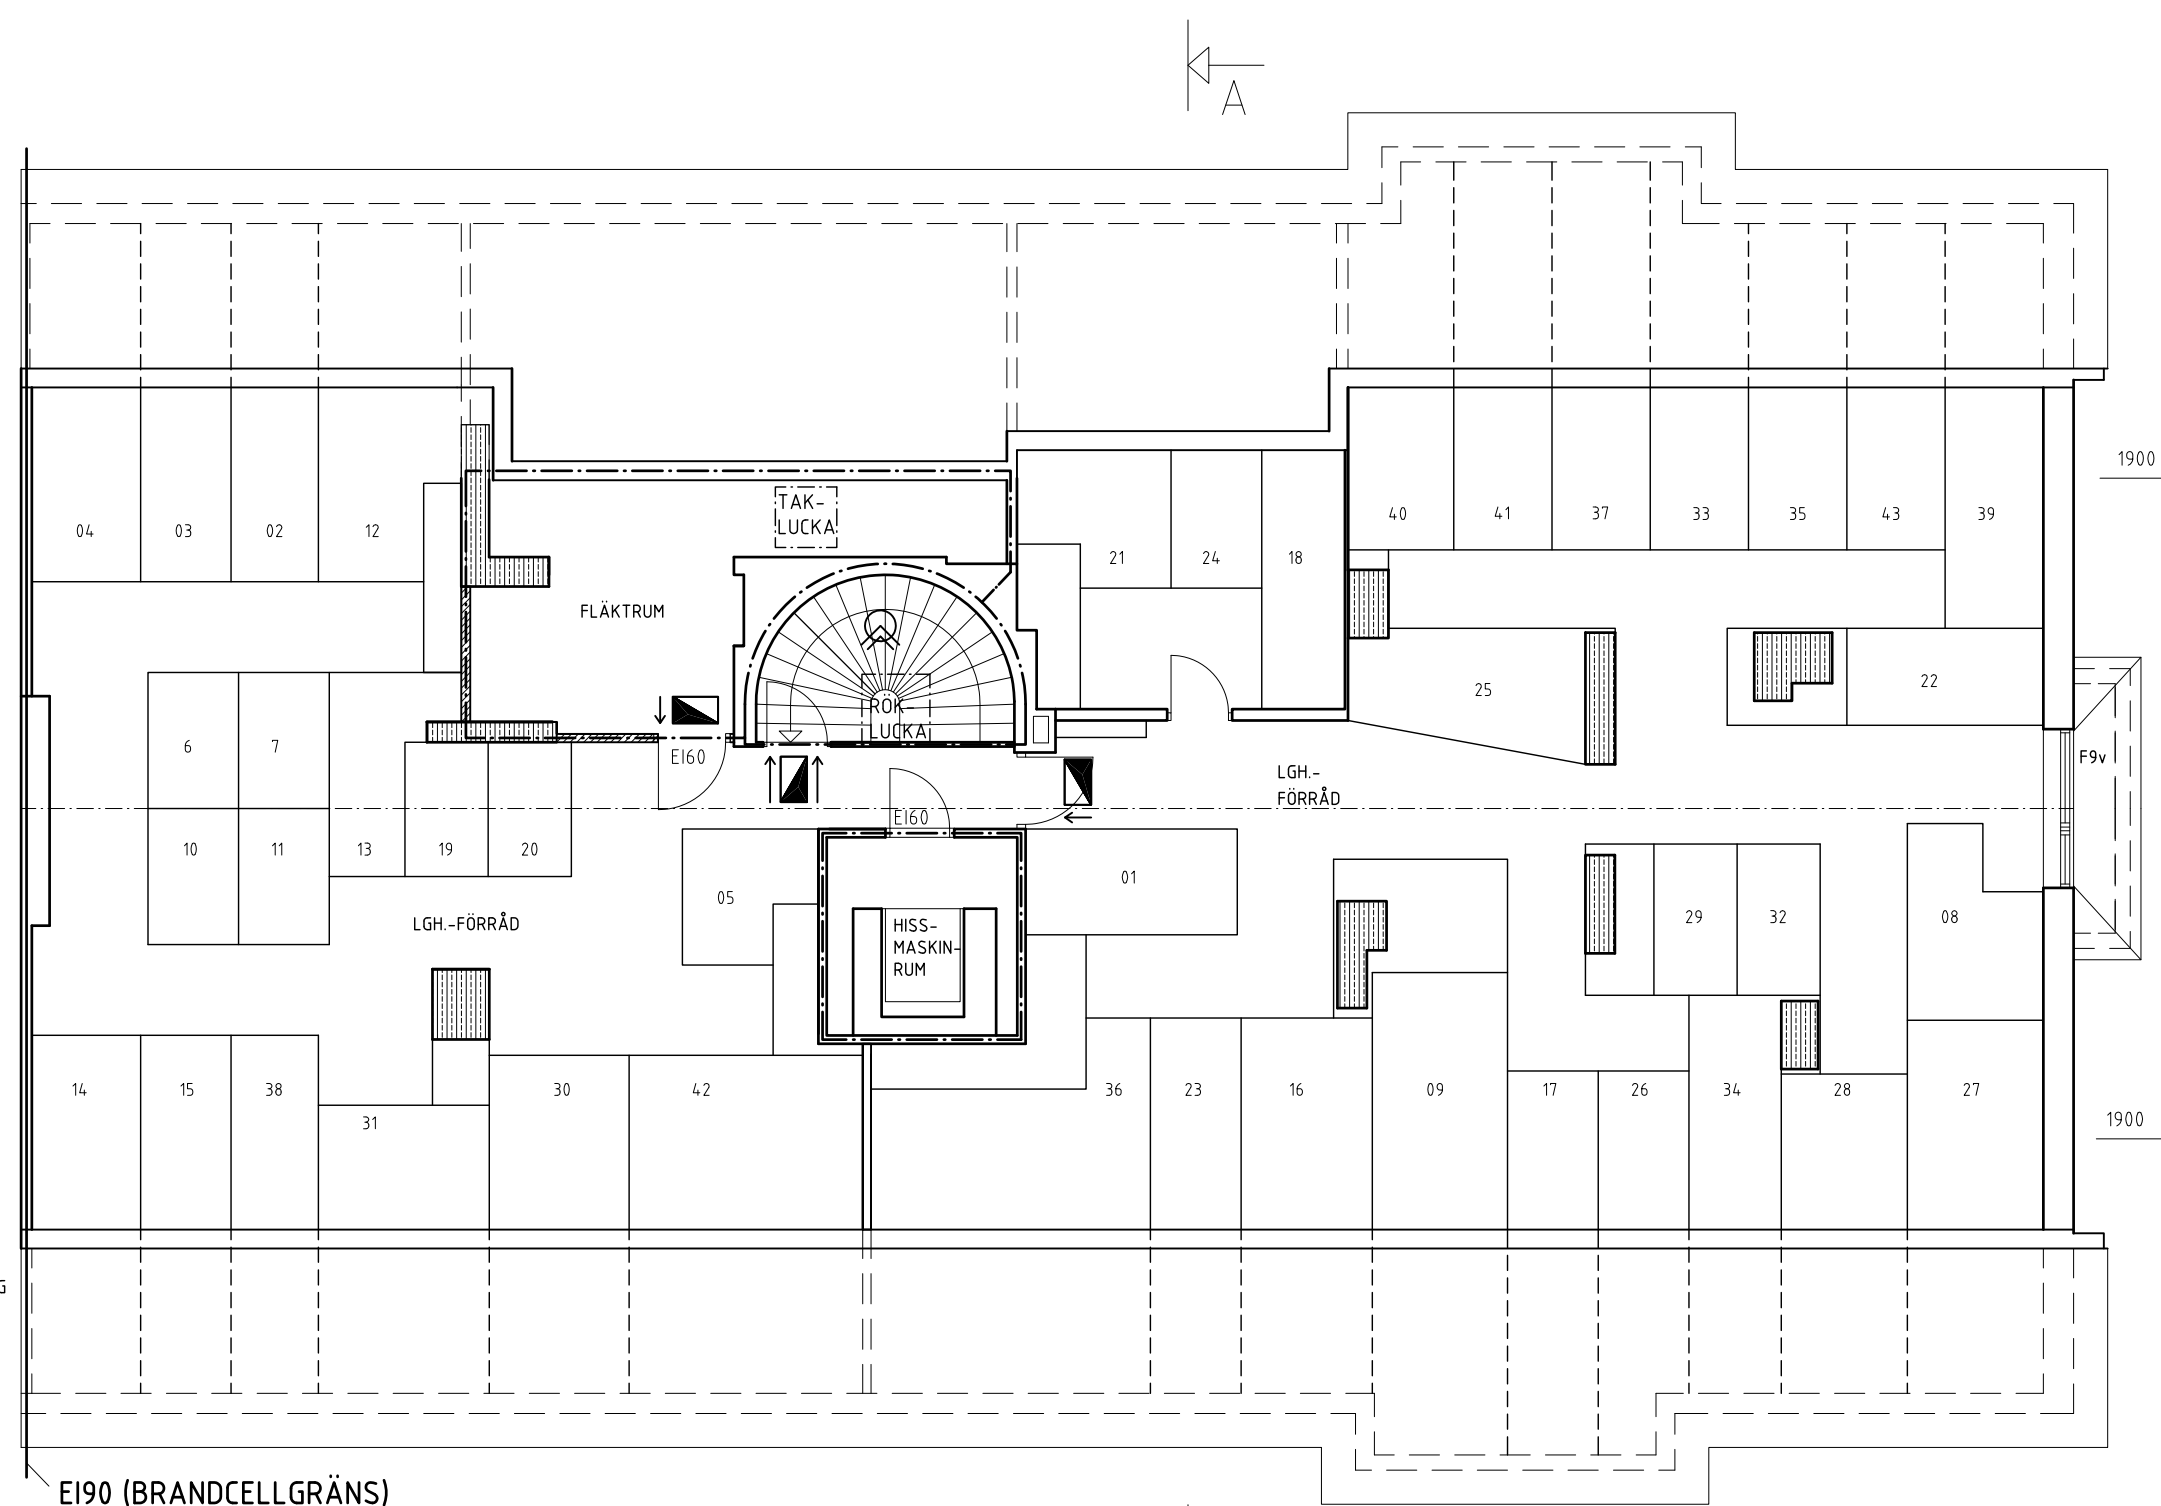


EI90 (BRANDCELLGRÄNS)


VINDSPLAN



BET	ANT	ÄNDRINGEN AVSER	SIGN	DATUM

RELATIONSHANDLING

 kv ODALBONDEN nr. 2  
STAGNELIUSVÄGEN 60  
STOCKHOLM, KUNGSHOLMEN

 RITS ARKITEKTER AB  
KUNGSBRÖPLAN 3A  
112 27 STOCKHOLM  
TEL 08-785 30 30  
FAX 08-785 38 89

UPPDRAG NR	RITAD AV	HANDLÄGGARE
07024	EB	PD
DATUM	ANSVARIG	
2009-01-30	P. DAVIDSON	

OMBYGGNAD AV BOSTADSHUS  
VINDSPLAN

SKALA	NUMMER	BET
A3 1:100	A-08	-