


JOHANNEBERG

31:9

Denna ritning gäller som informationshandling. För exakta mått och tekniska beskrivningar mm kontakta HSB.

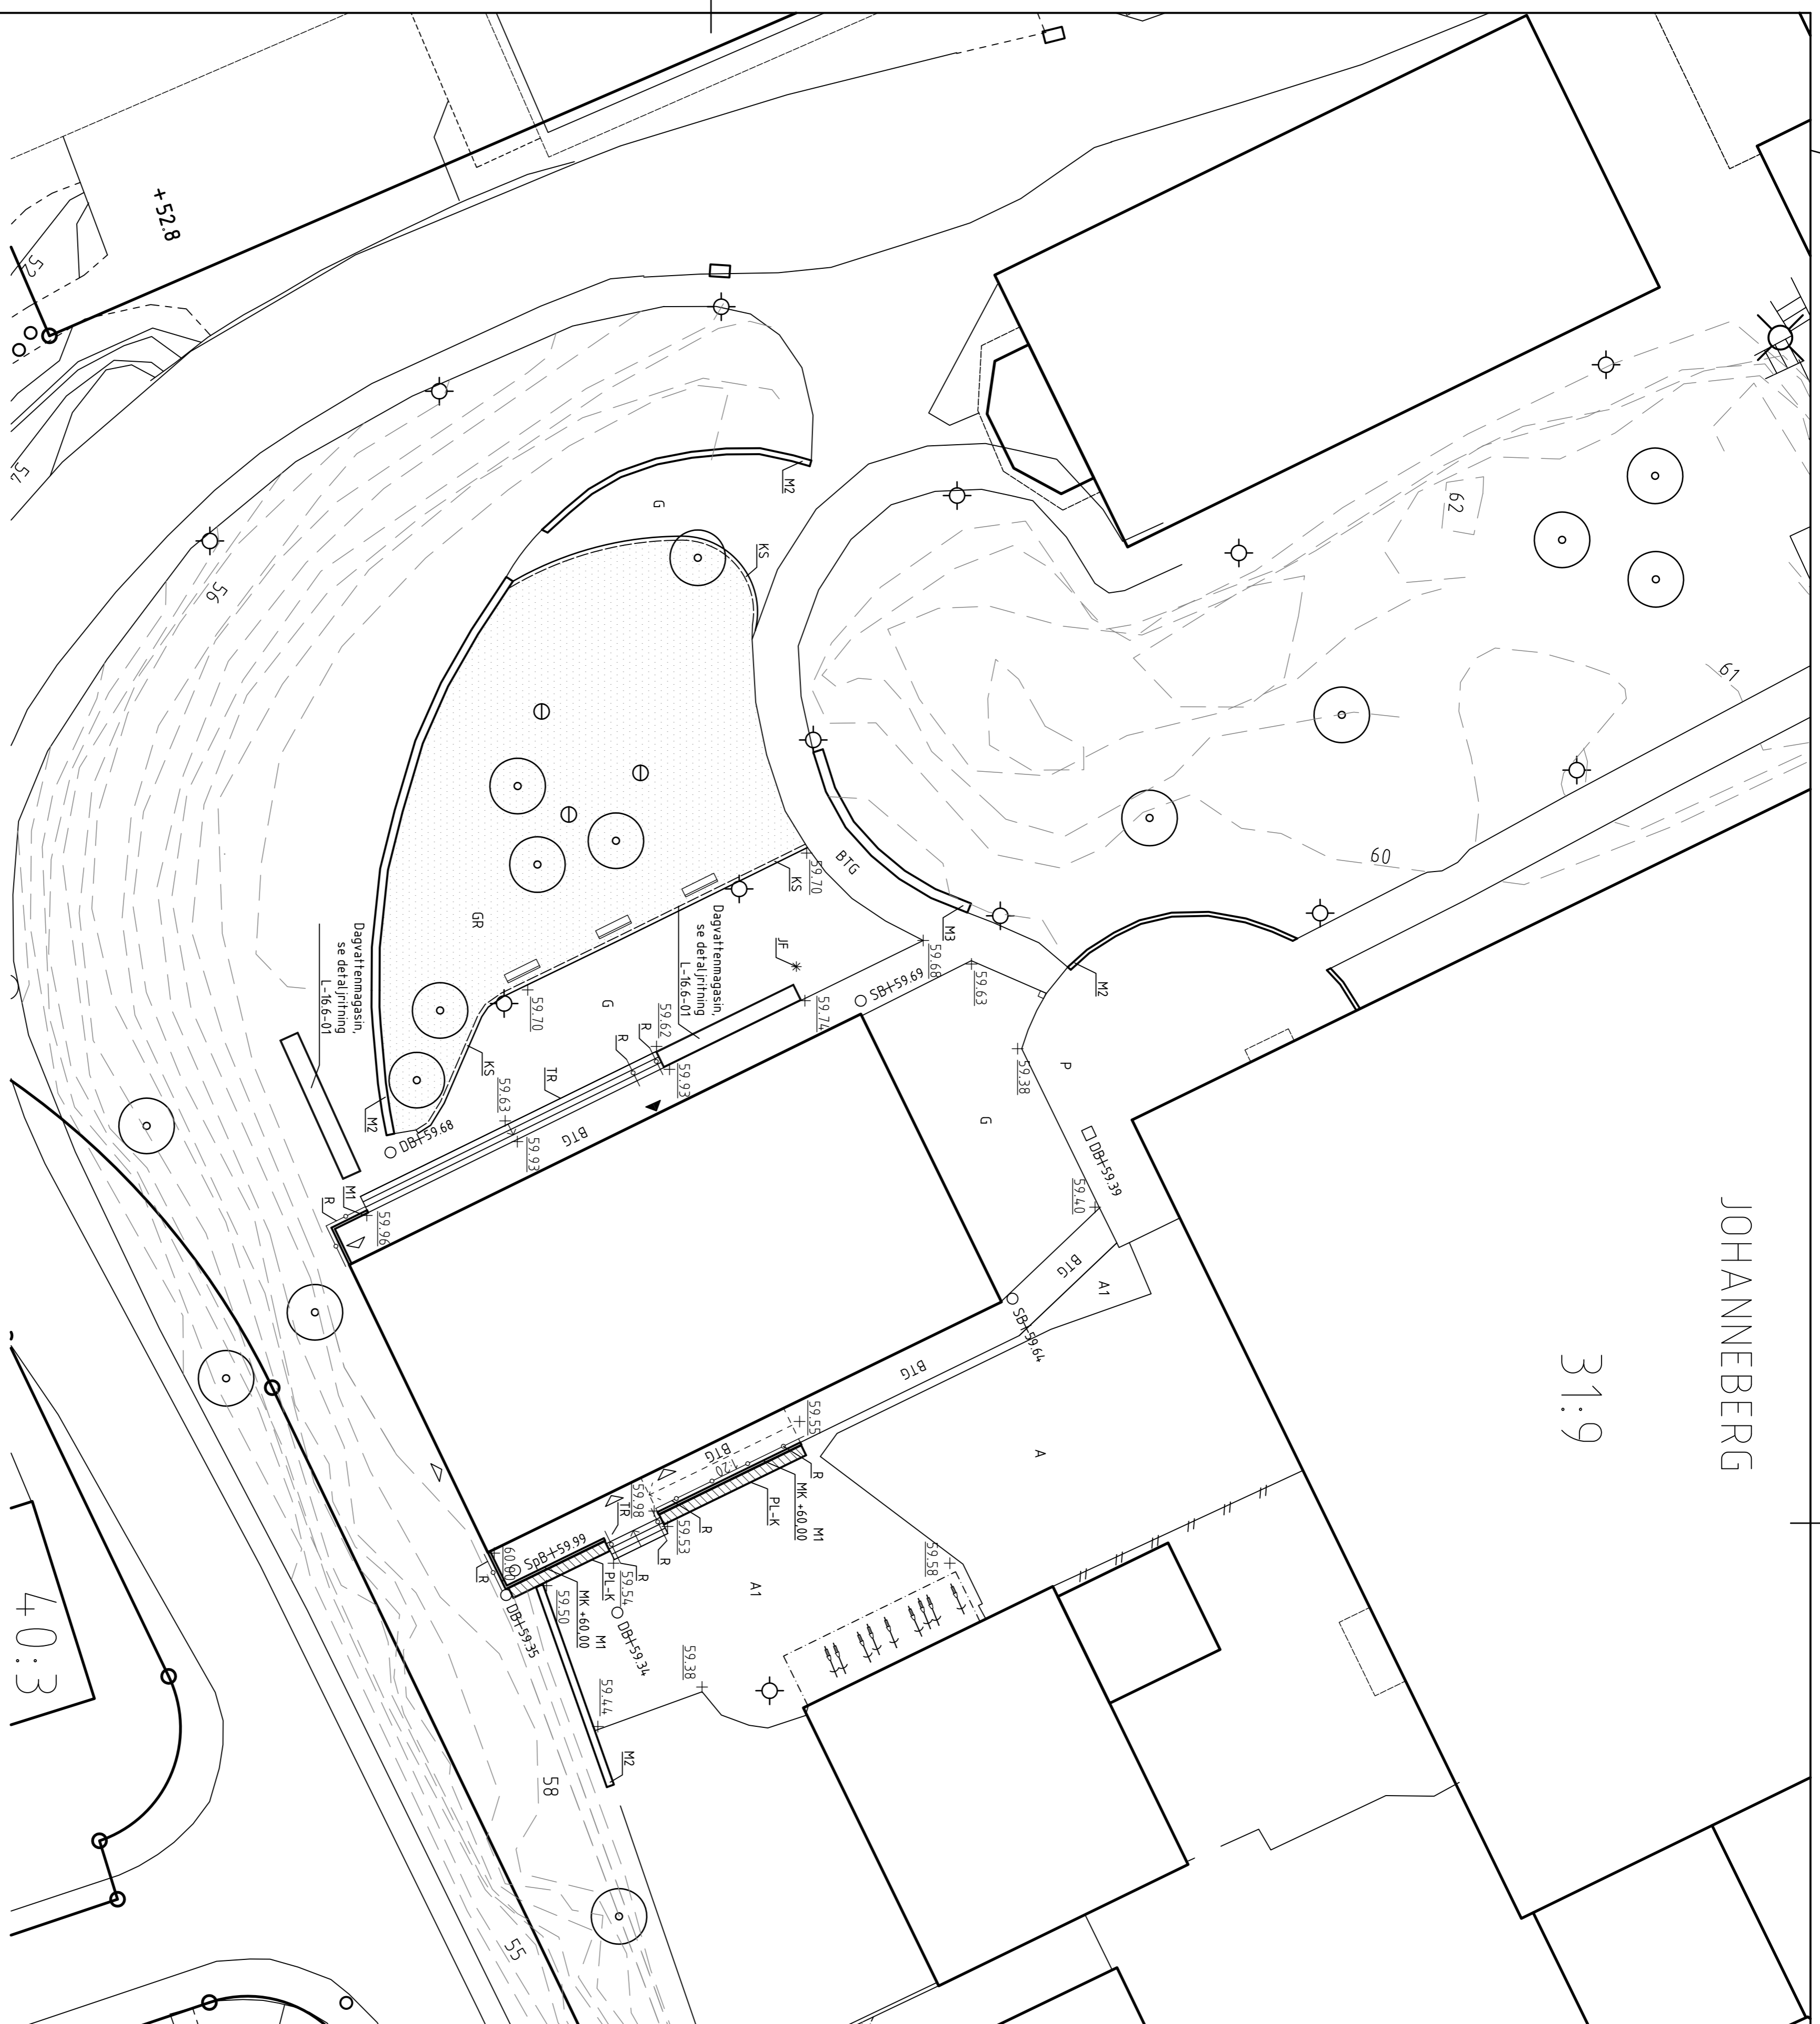

FÖRKLARING

- BEGRÄNSNINGSLINJE MARK
- BYGGNAD
- BYGGNAD TAK
- HUVUDENTRÉ
- ÖVRIG ENTRÉ
- HÖJKURVA
- MÄRKHÖJD
- ASFALTSYTA
- NYLAGD ASFALTSYTA
- BETONGMARKSTENSYTA
- GRUSYTA
- GRÄSYTA
- BETONGPLATTYTA
- PL-K PLANTERINGSKÄRL
- KS STÄLKANT
- MK 400.00 BETONGSTÖDMUR (med mur-rörstyg)
- M2 GRANITMUR
- M3 GRANITMUR MED SITTBÄNK
- TR BETONGBLOCKSTEGS TRAPPA
- 1:20 RAMP
- R RÄCKE
- BELYSNINGSSTOLPE
- JE JULGRANSFÖT
- O DBH+00.00 DAGVATTENBRUNN
- O SBH+00.00 SPÖLBRUNN
- O SPH+00.00 SPÖLBRUNN

BET	ANT	ANMÄNKAN AVSE	DATUM	SID
RELATIONSHANDLING				
JOHANNEBERG 31:9				



HSB - där möjligheterna bor

TENGBOOM

Tengboom AB, Posthögskolan 9, 411 16 Göteborg
Tel 031-46 04 58 www.tengboom.se

PROJEKT	BETÄGNING AV	HANDSKIZER
1022500	L.SANDQVIST	L.SANDQVIST
2016-11-01	S.JOHANSEN	

SKALA	1/2 SKALA	NUMMER	BET
1:200	1:400	L-16-1-01	

